


植栽基盤工平面図 S=1:600

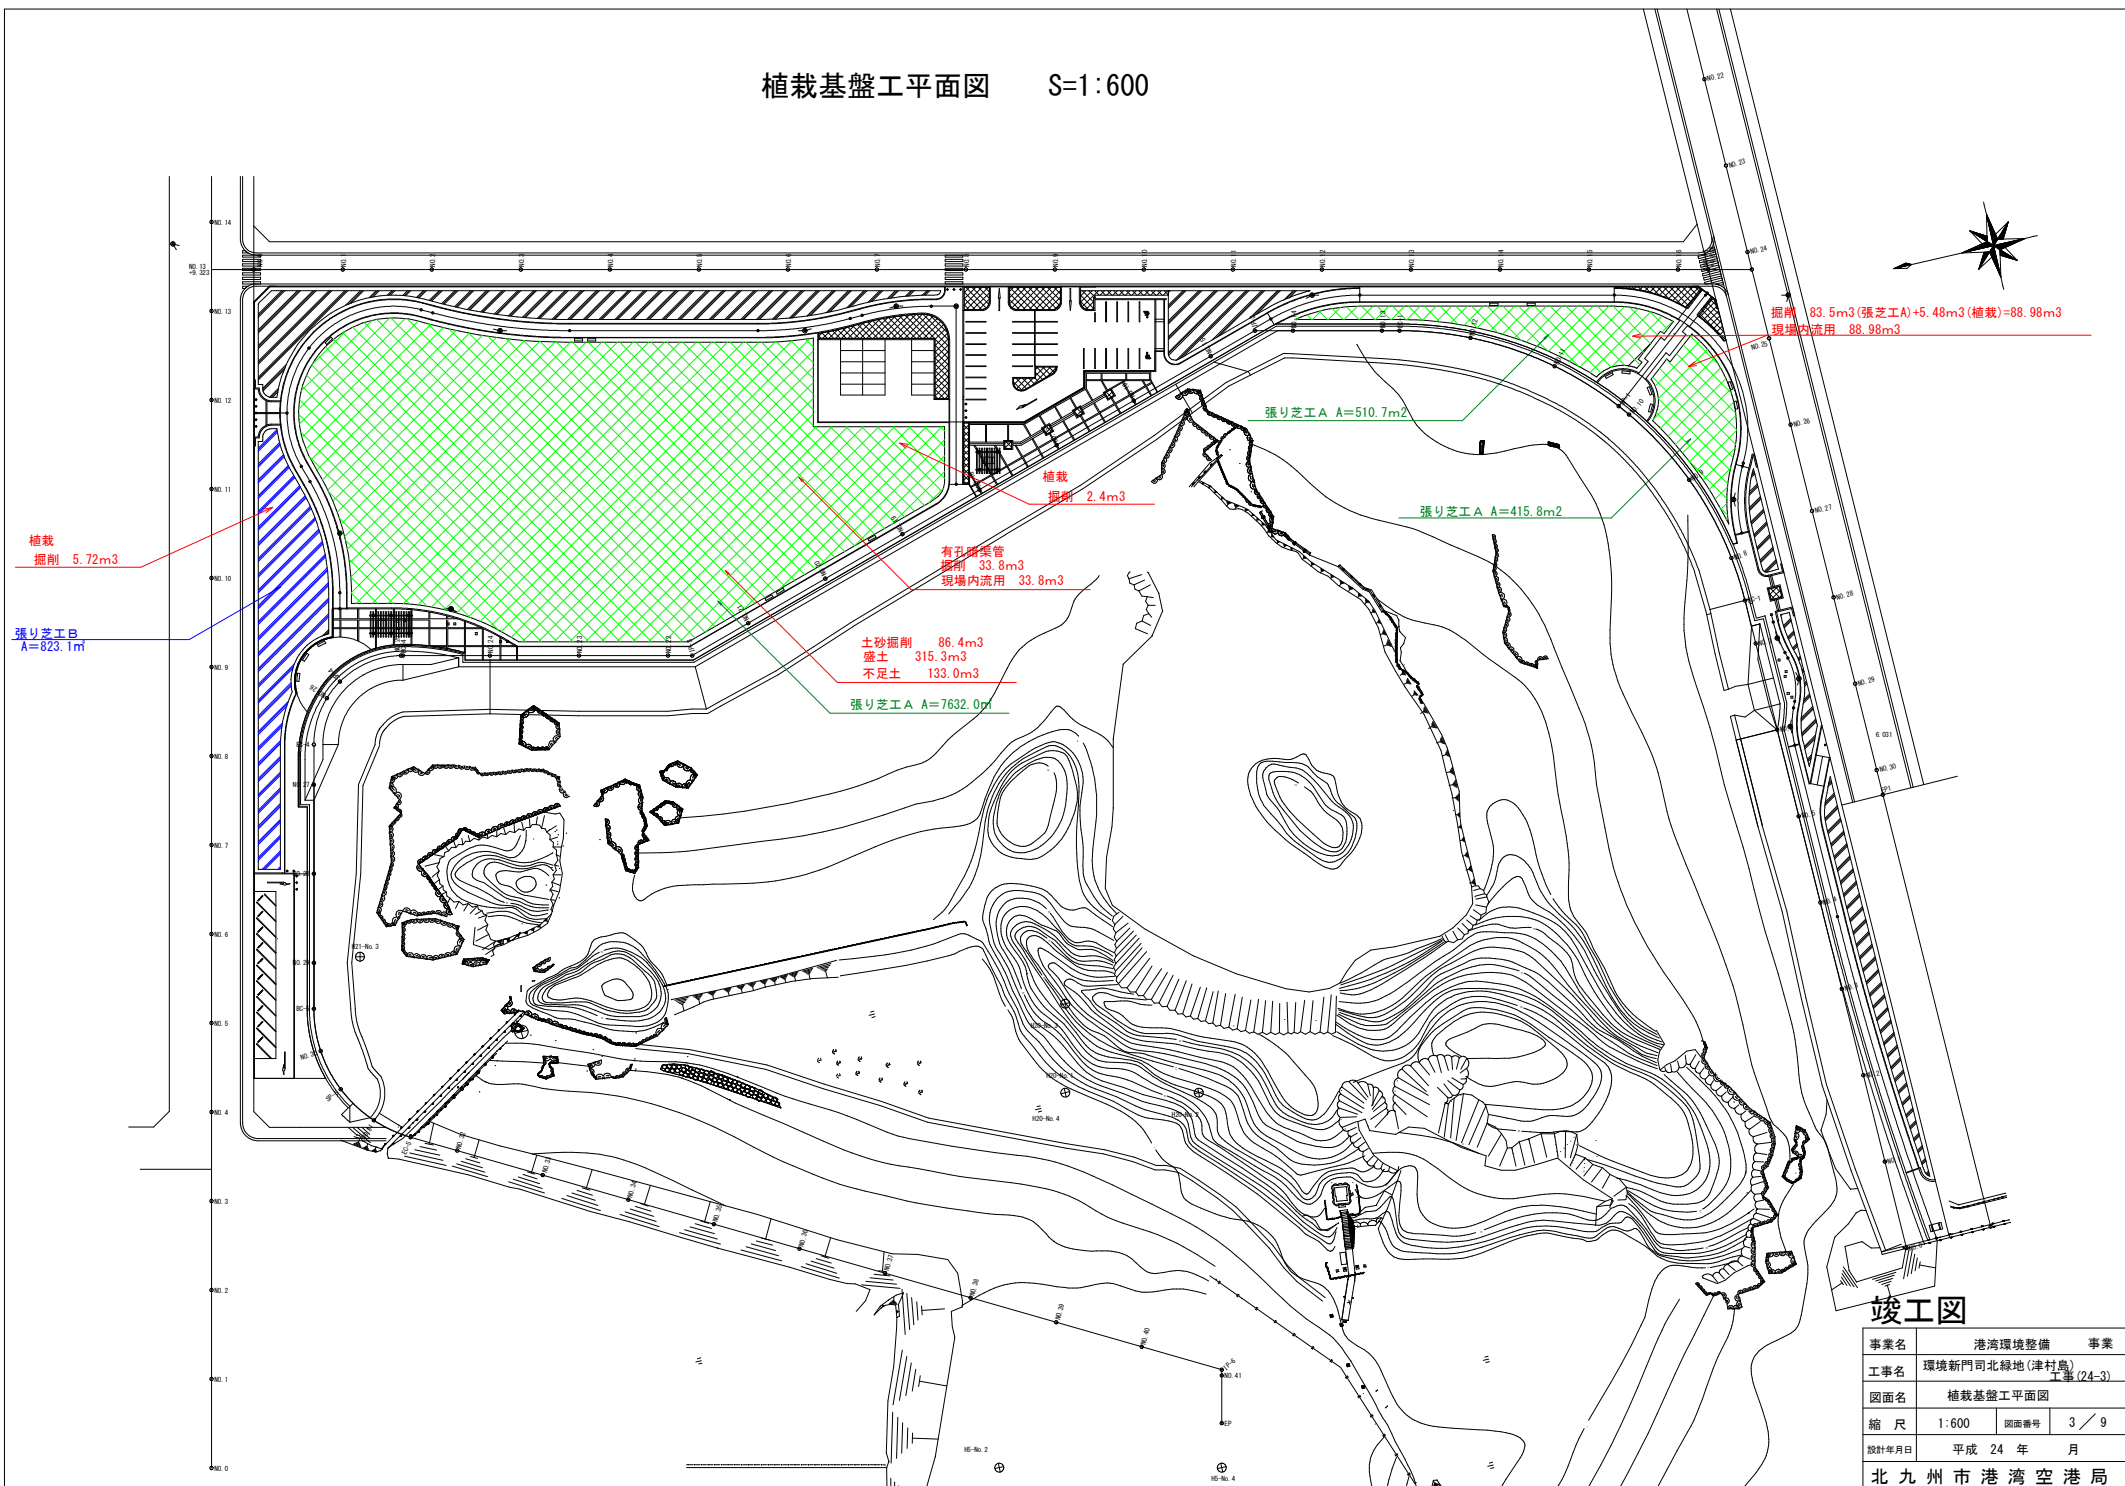

竣工図

事業名	港湾環境整備 事業		
工事名	環境新門司北緑地(津村島) 工事(24-3)		
図面名	植栽基盤工平面図		
縮尺	1:600	図面番号	3 / 9
設計年月日	平成 24 年 月		
北九州市港湾空港局			