


標準断面図(2) S=1/100 u:m

No. 2+11.00

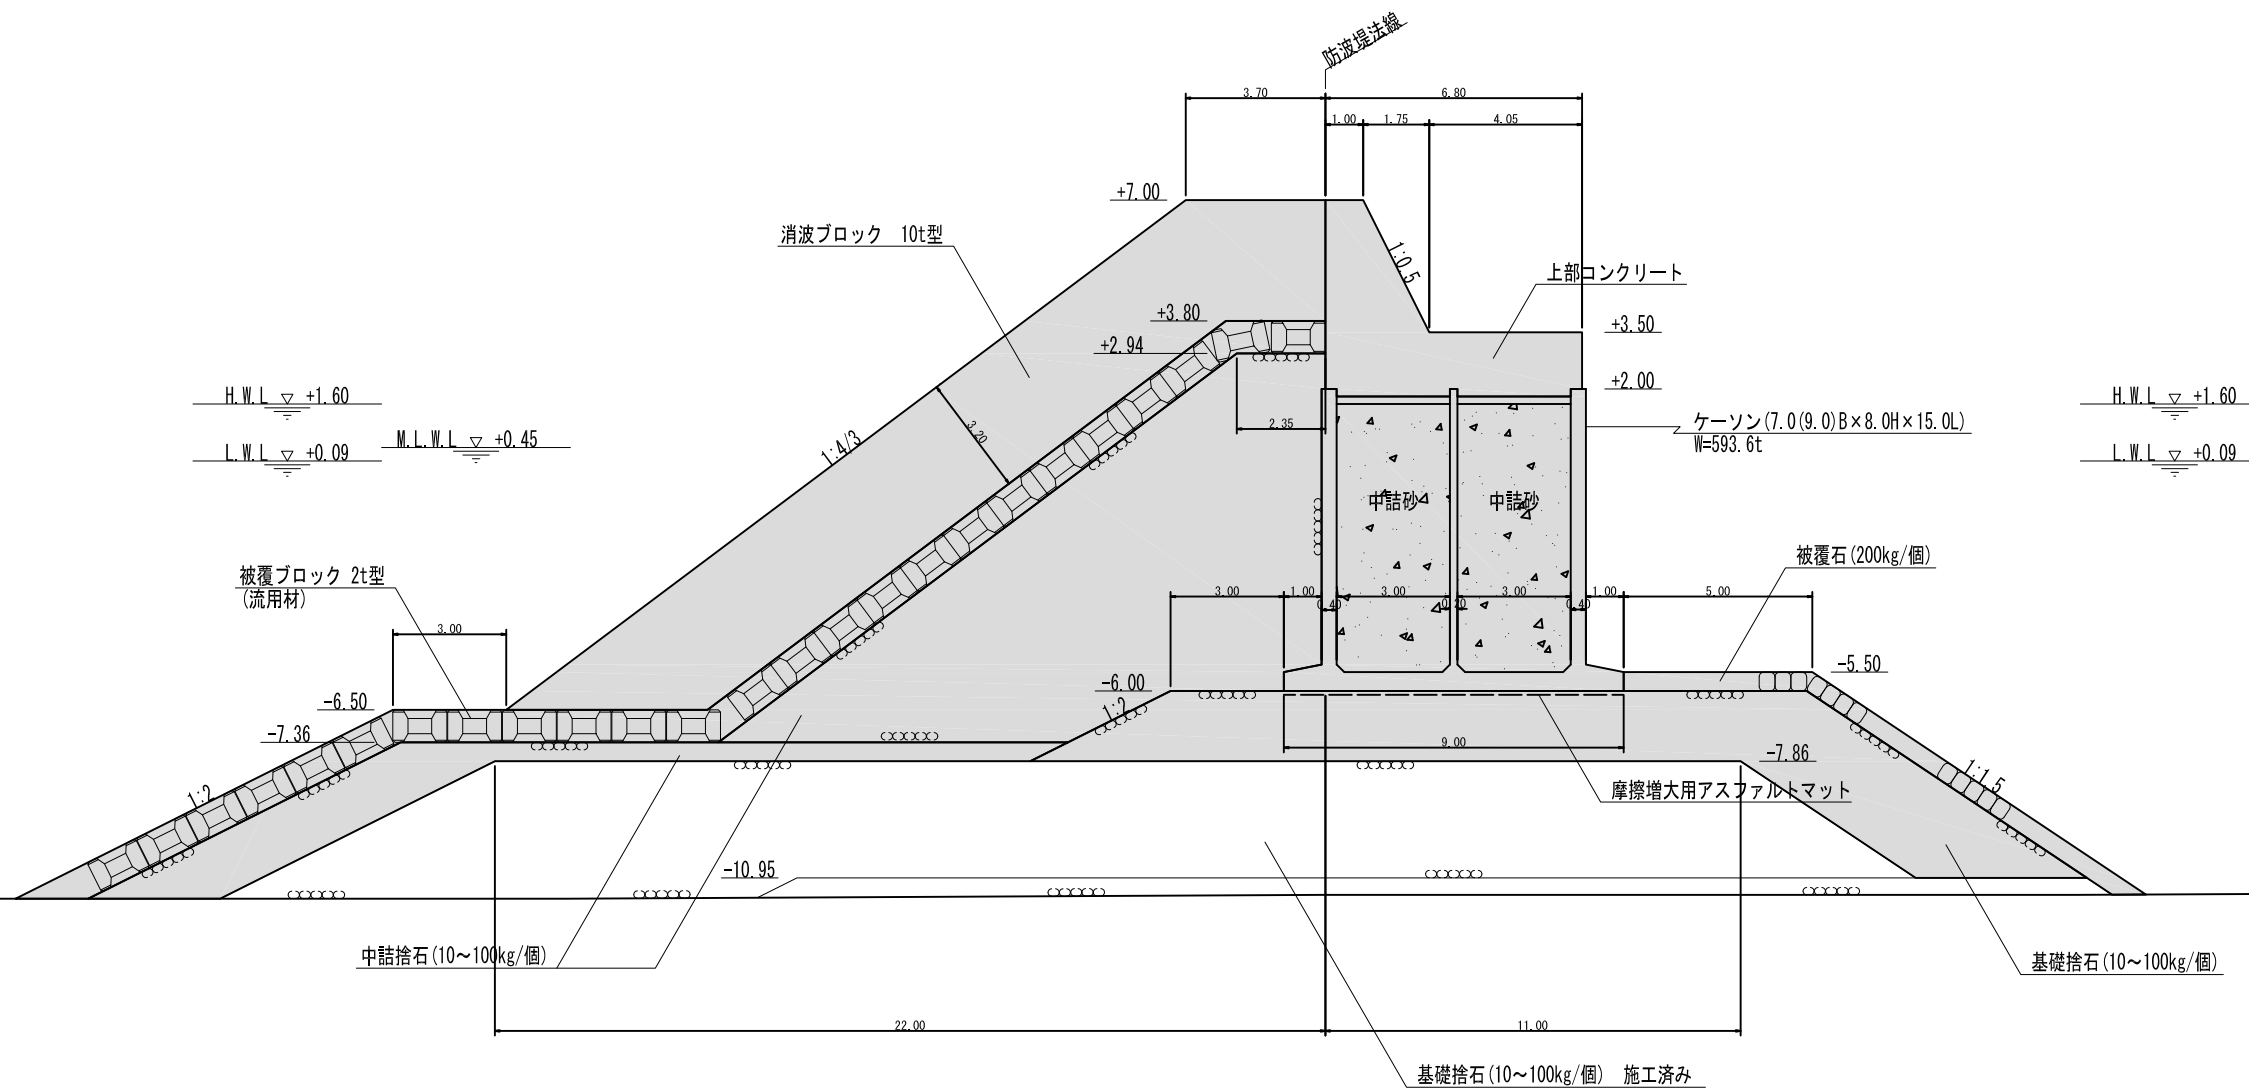

竣工図

事業名	港湾改修事業		
工事名	改修響灘西防波堤工事(3)		
名称	標準断面図(2)		
縮尺	1/100	図面番号	21葉之内 6
設計年月日	令和 3年 4月		
北九州市港湾空港局			

