


平面図 S=1/300 u:m

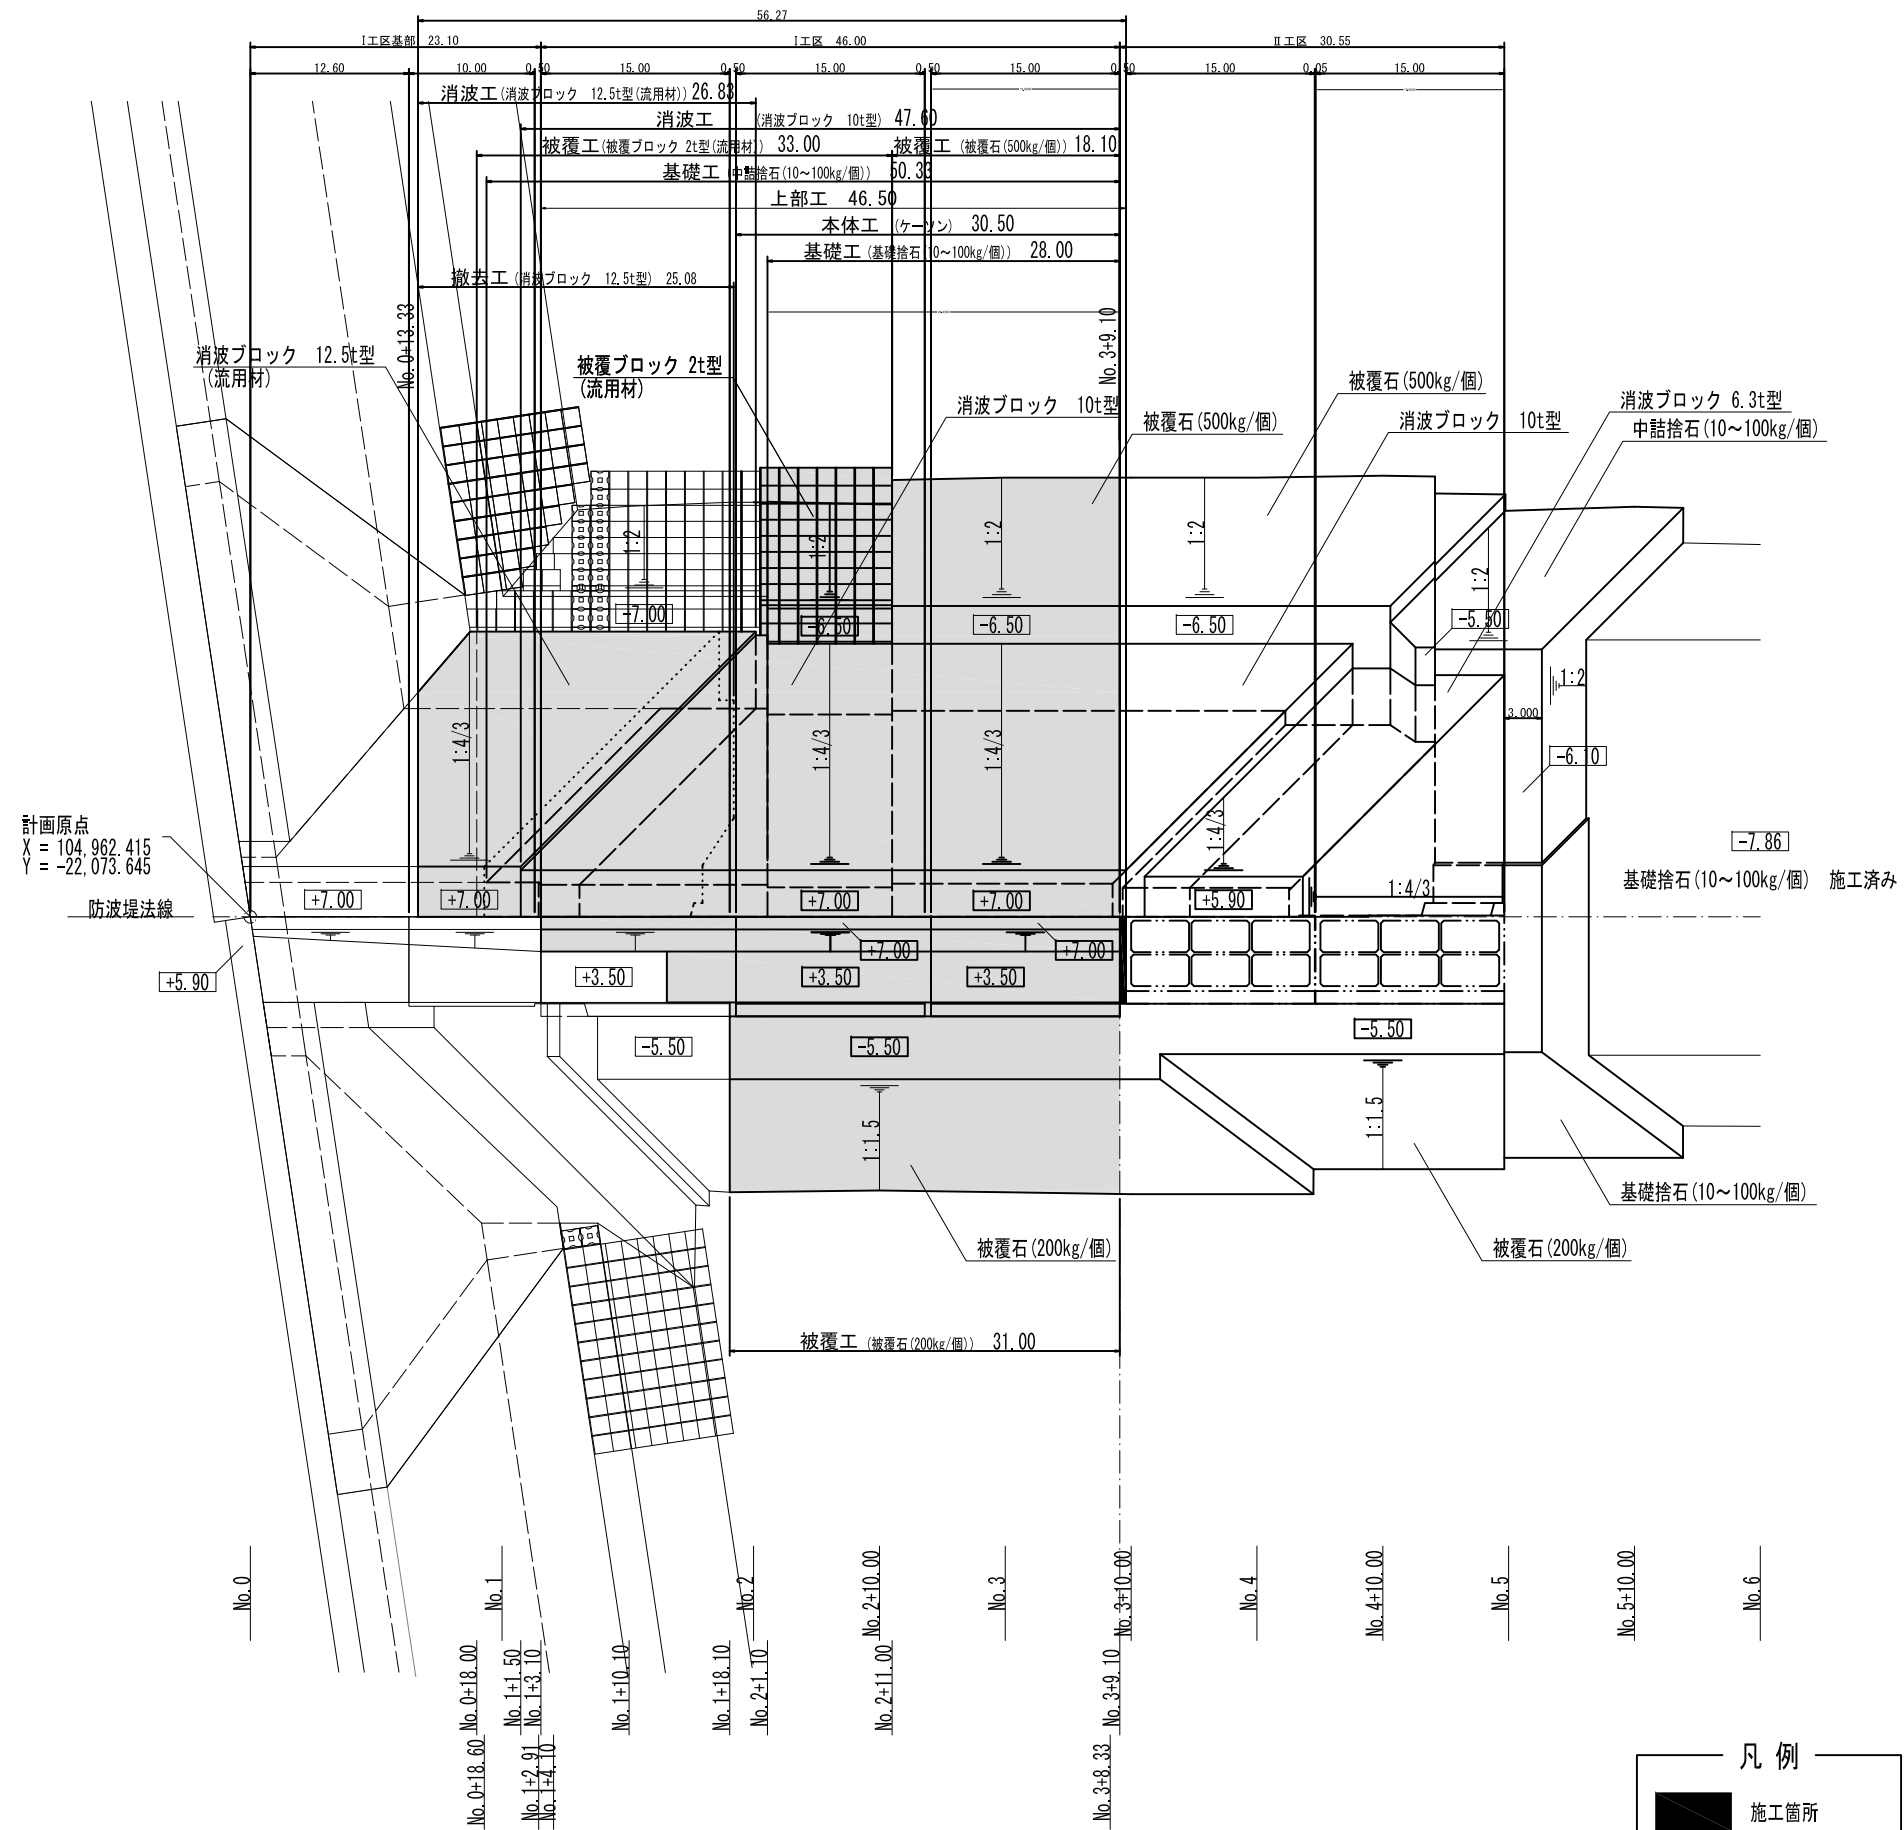

竣工図

事業名	港湾改修事業		
工事名	改修響灘西防波堤工事(3)		
名称	平面図		
縮尺	1/300	図面番号	21葉之内 2
設計年月日	令和 3年 4月		
北九州市港湾空港局			