


標準断面図

S=1/100 u:m

No. 4

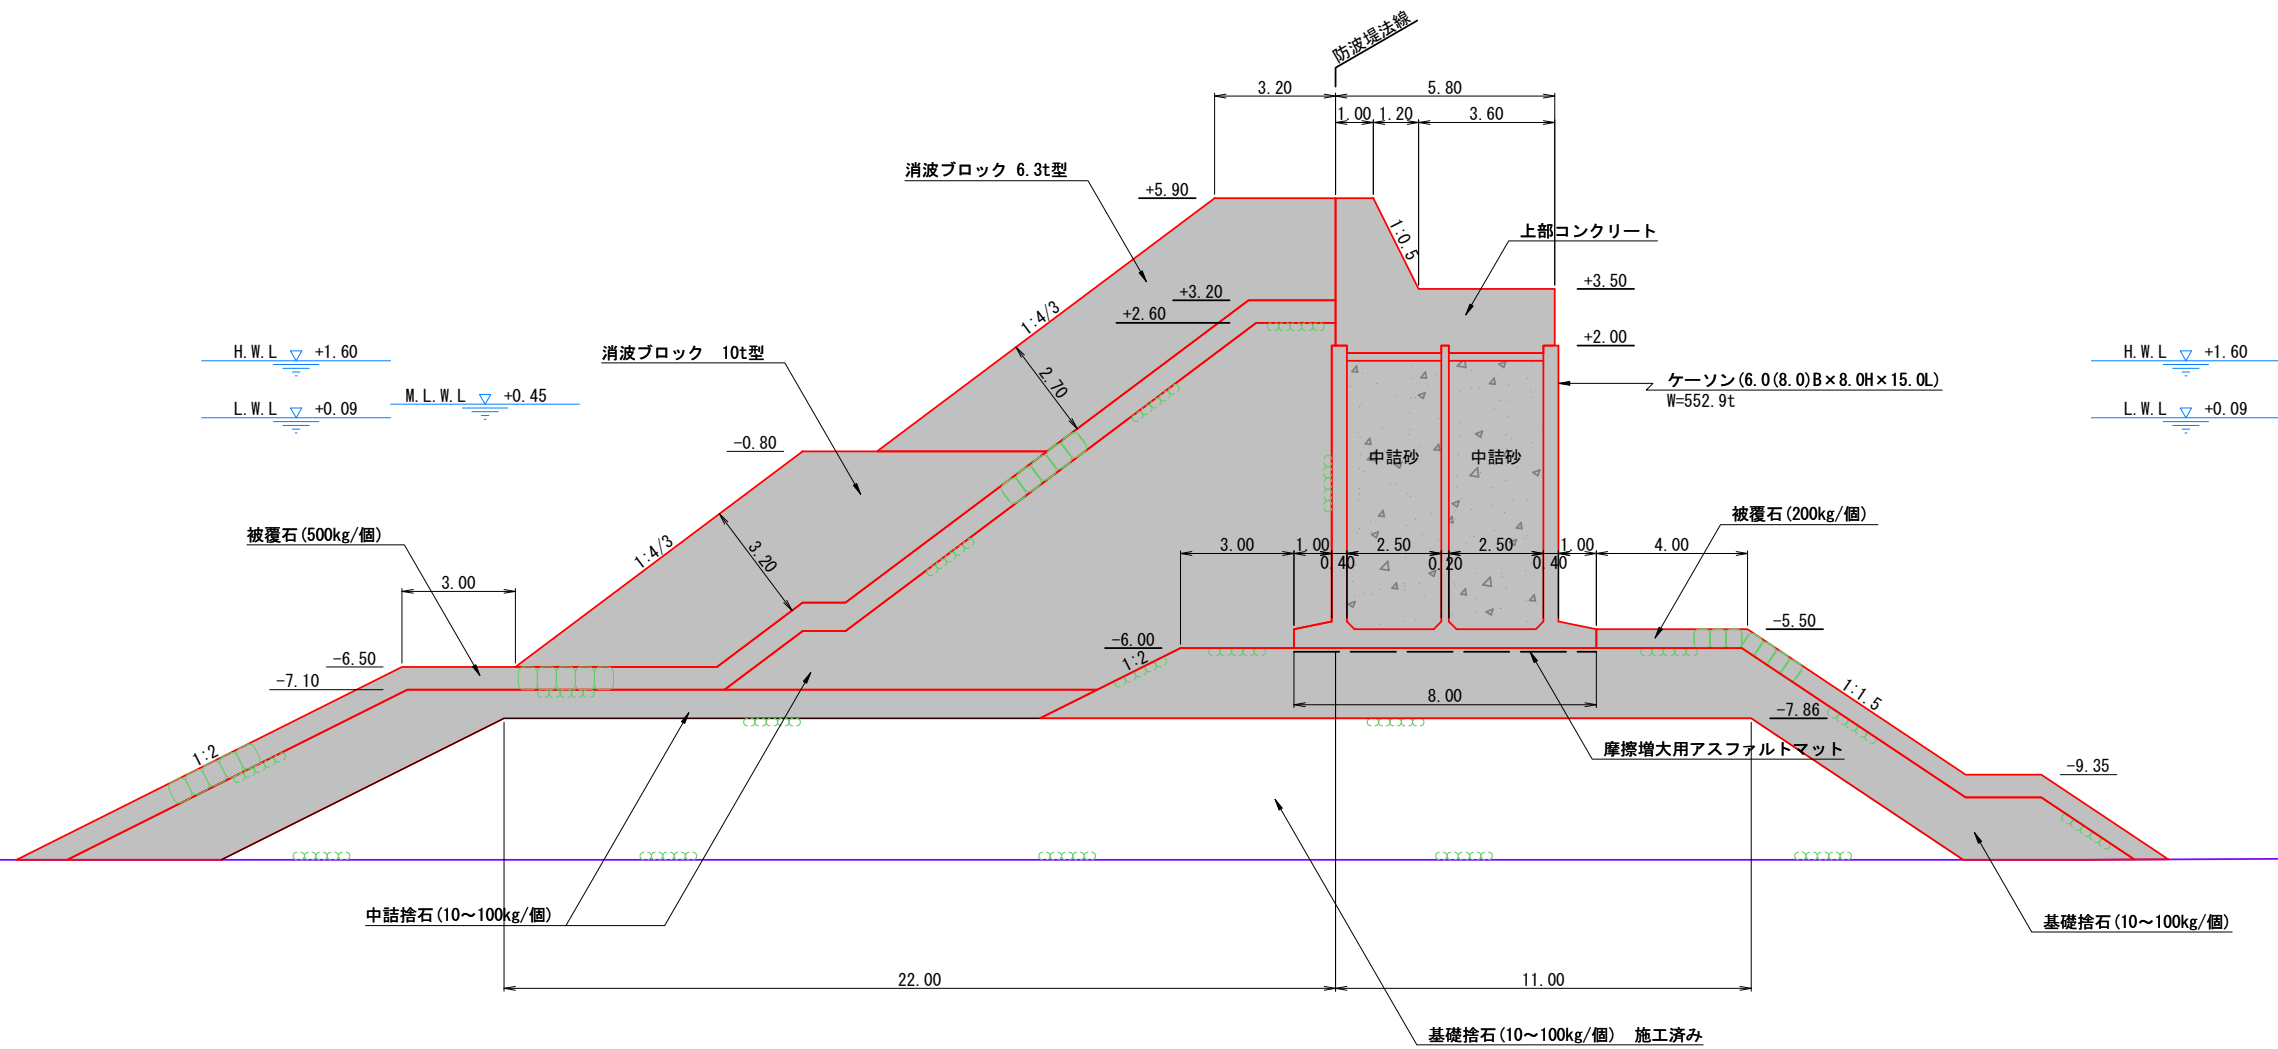

【竣工図】

事業名	港湾改修事業		
工事名	改修響灘西防波堤工事(3-2)		
名称	標準断面図		
縮尺	1/100	図面番号	17 葉之内 5
設計年月日	令和 3年 4月		
北九州市港湾空港局			

凡例

■ 施工箇所