


標準断面図

S=1/100 u:m

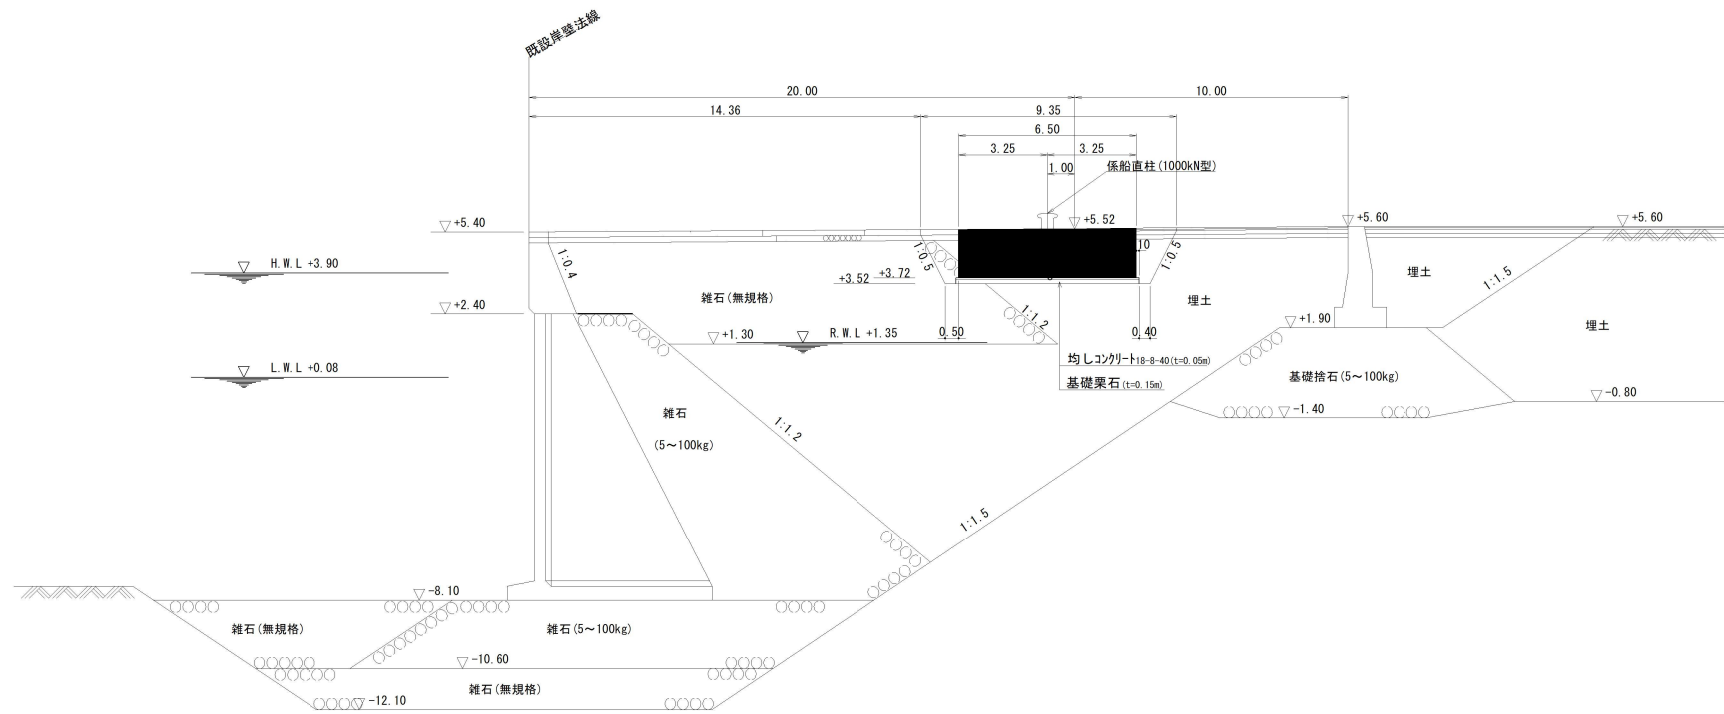

竣工図

事業名	新門司4・5号岸壁防衝壁改良他工事(3)		
工事名	係船柱標準断面図		
縮尺	1/100	図面番号	9/13
設計年月	令和3年5月		
北九州市港湾空港局			