




平面图 S=1/500 u:m

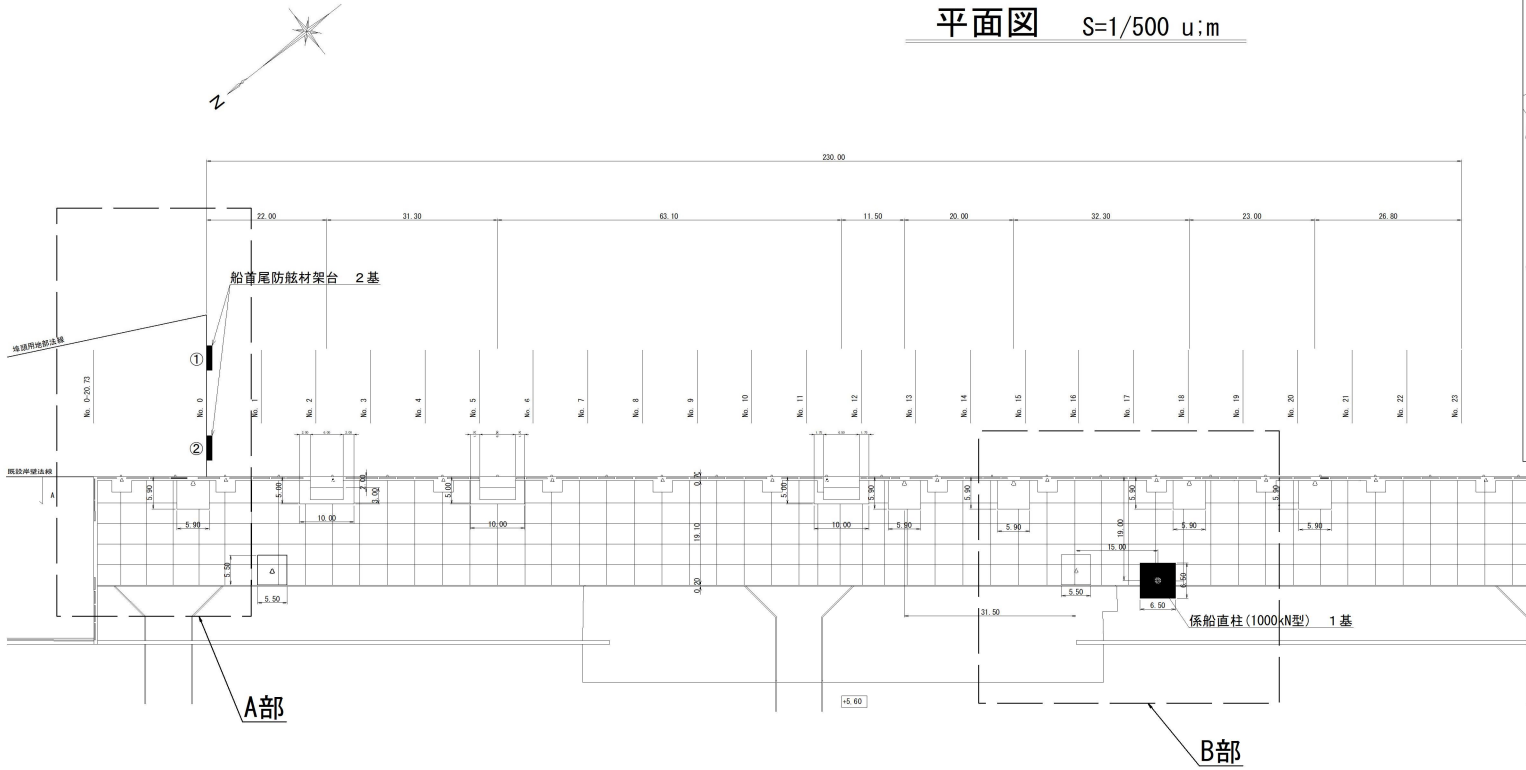

位置图

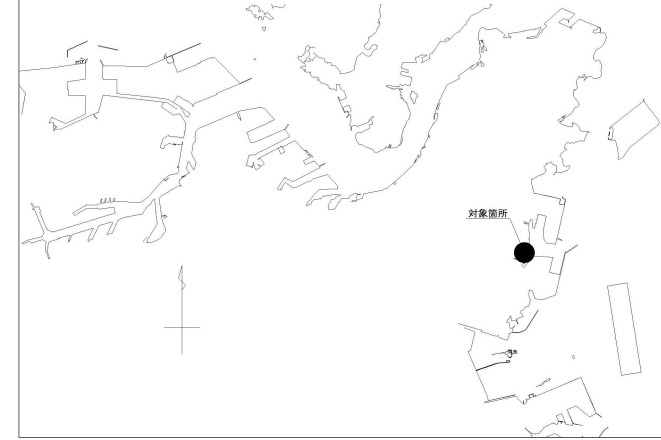

B部拡大図 S=1/200 u:m

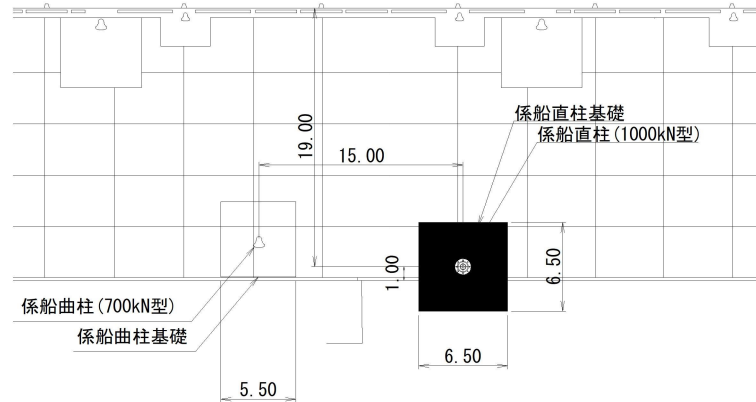

凡例

■ 施工箇所

竣工图

事業名	新門司4・5号岸壁防衛壁改良工事(3)		
工事名称	平面図		
縮尺	図示	図面番号	1/13
設計年月	令和3年 5月		
北九州市港湾空港局			