



船首尾防舷材架台構造図 S=1:100

A部拡大図

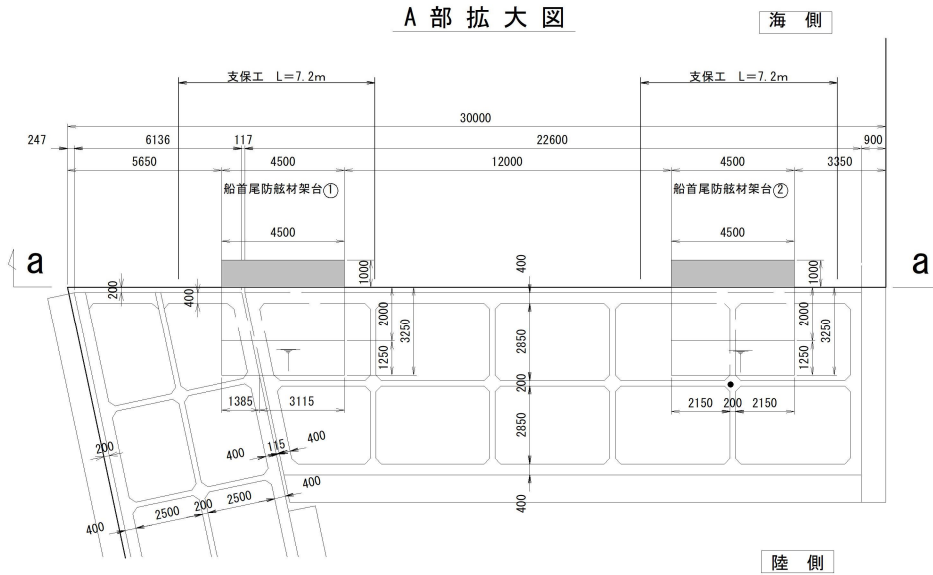


陸側


側面図 b-b

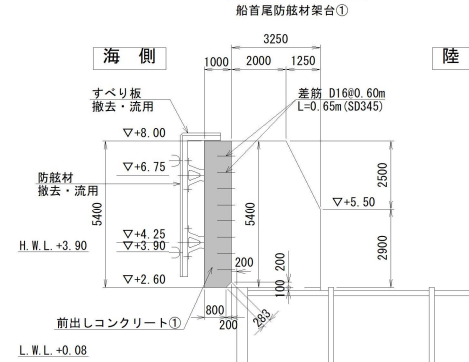

側面図 C-C

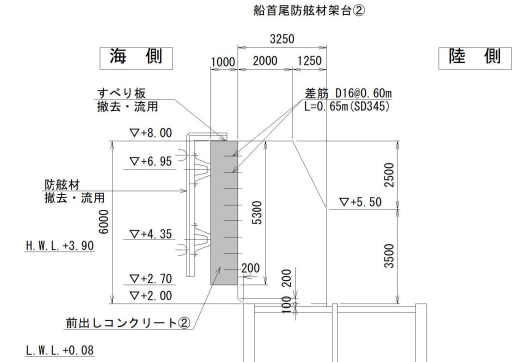

立面図 a-a

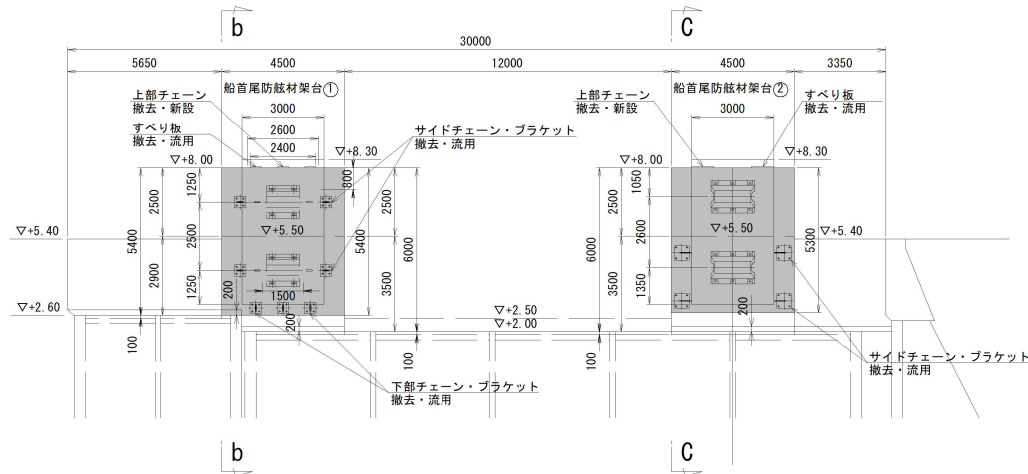

凡例

■ 施工箇所

竣工図

事業名			
工事名	新門司4・5号岸壁防衝壁改良他工事(3)		
図面名称	船首尾防舷材架台構造図		
縮尺	1:100	図面番号	2/13
設計年月	令和3年5月		
北九州市港湾空港局			