


標準断面図

西護岸(管理型) 基部

S=1/100 u:m

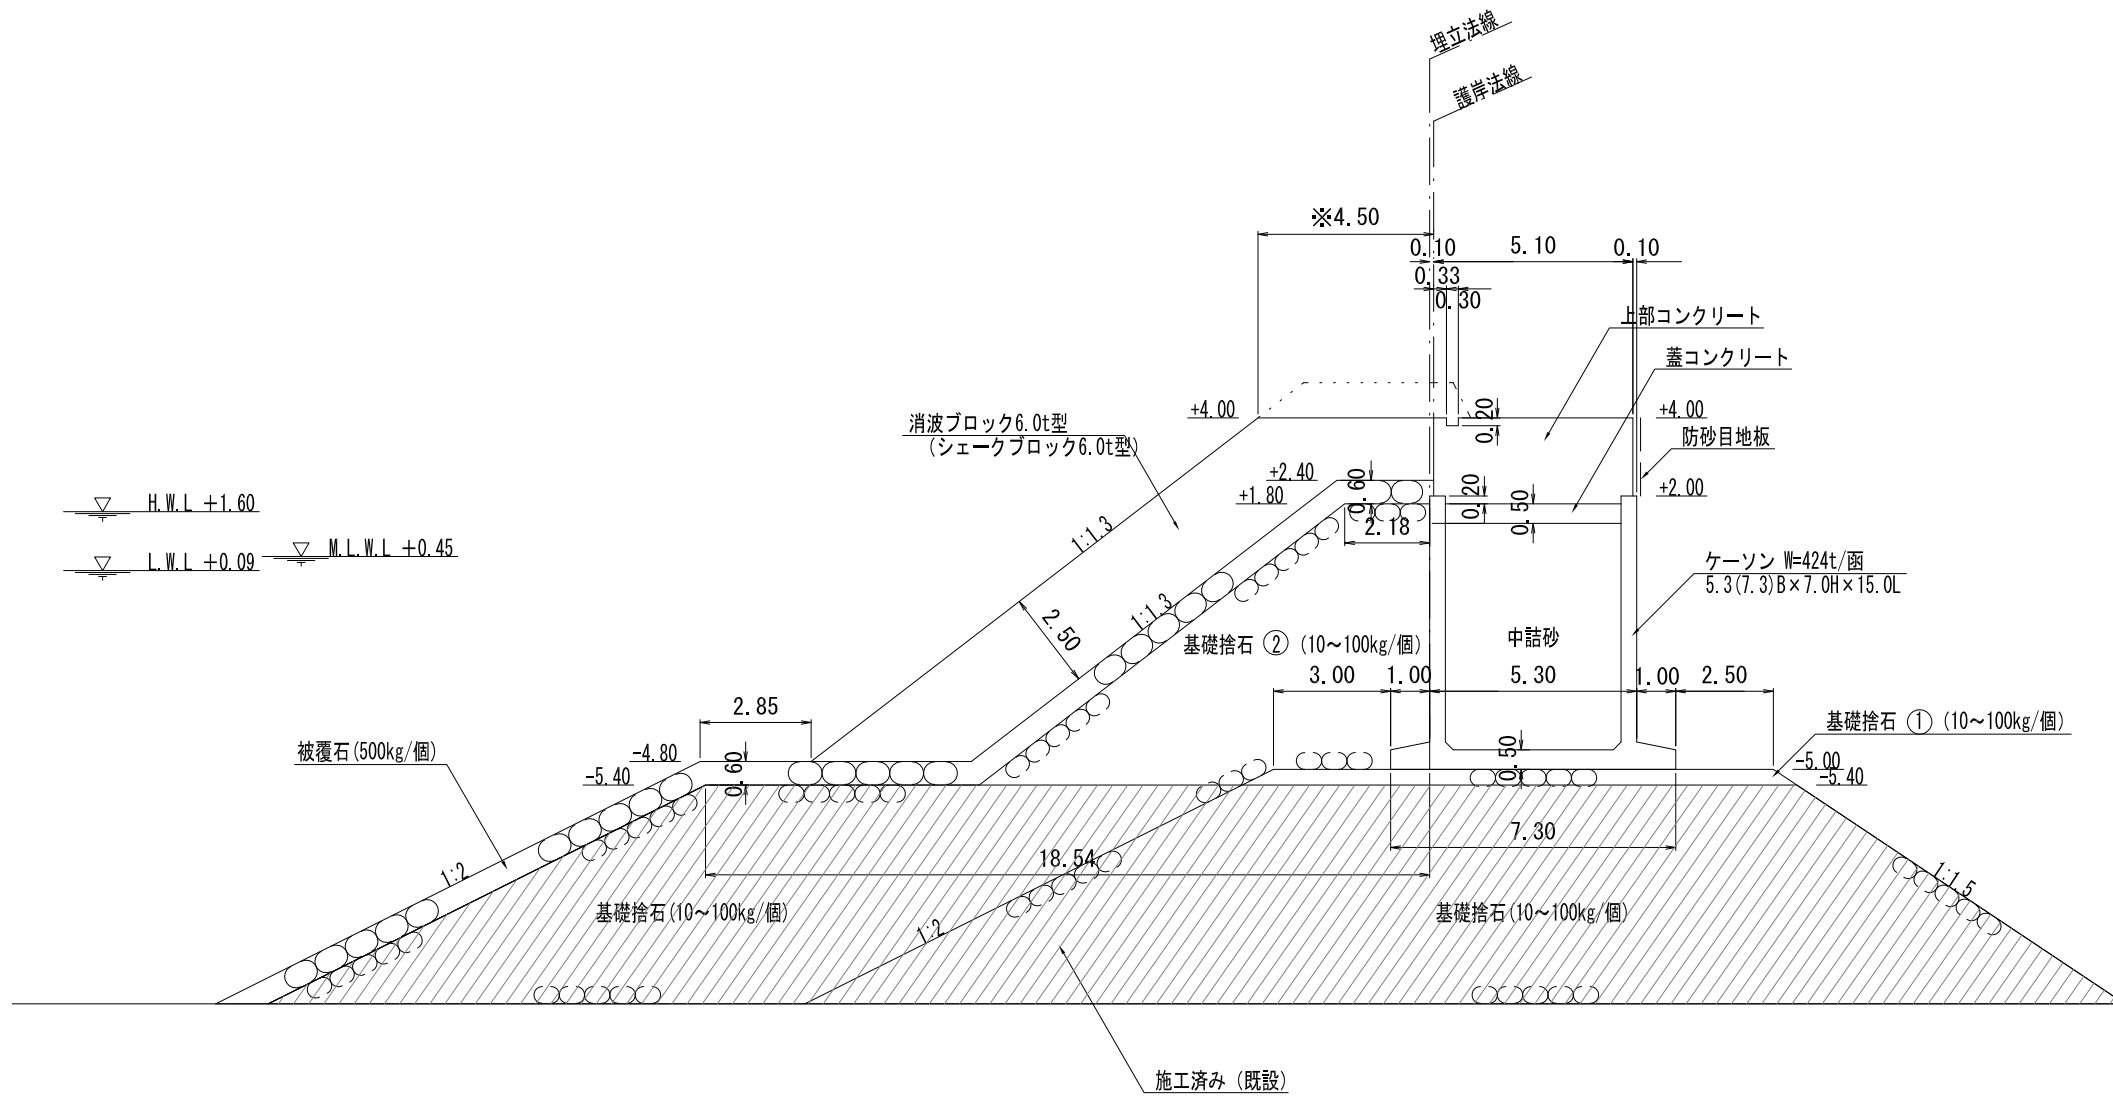

※パラペット施工前における消波ブロックの天端幅参考値

凡例

	施工済み箇所
--	--------

竣工図

事業名	響灘東地区処分場整備事業
工事名	廃棄物響灘東(西)護岸工事(2-4)
図面名	標準断面図
縮尺	1/100 図面番号 17葉之内4
設計年月	令和3年1月
北九州市港湾空港局	