
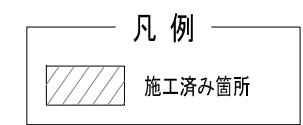
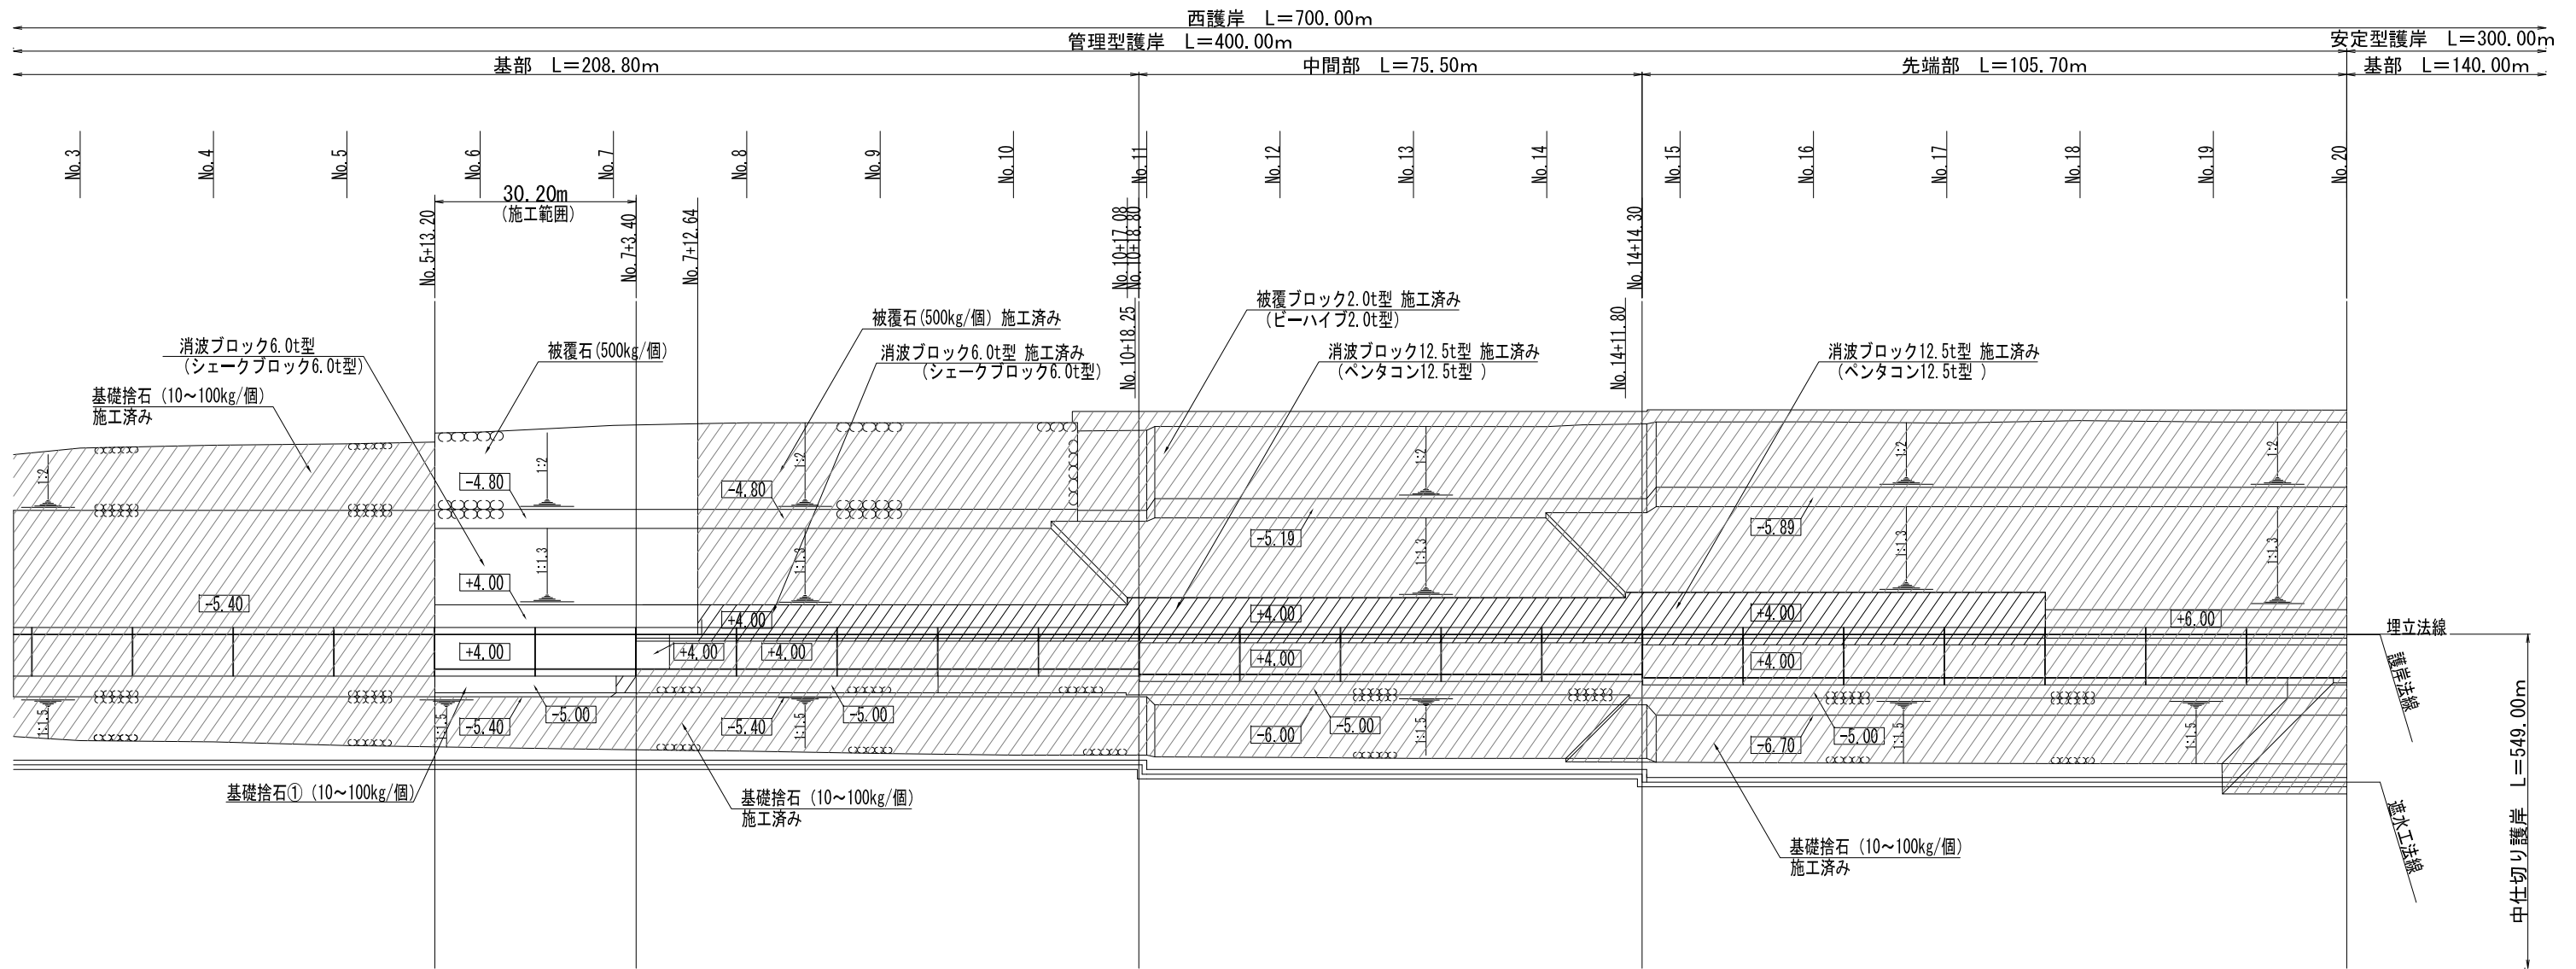
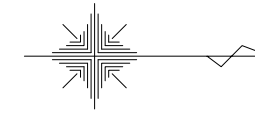


西護岸平面図 S=1/500 u:m

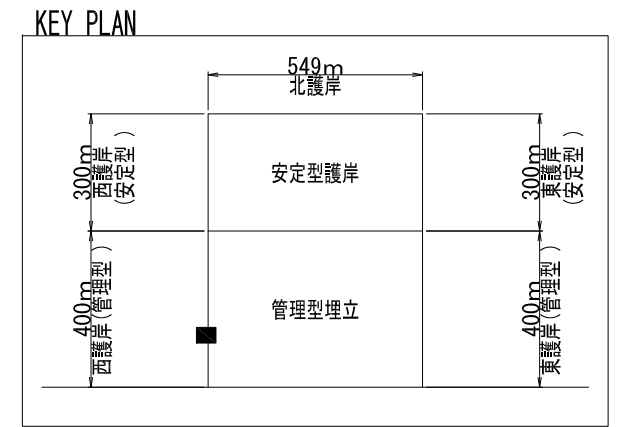

竣工図	
事業名	響灘東地区処分場整備事業
工事名	廃棄物響灘東(西)護岸工事(2-4)
図面名	西護岸平面図
縮尺	1/500 図面番号 17葉之内2
設計年月	令和3年1月
北九州市港湾空港局	