


標準断面図 (1) S=1/100 u:m
西護岸(管理型) 基部

NO. 5

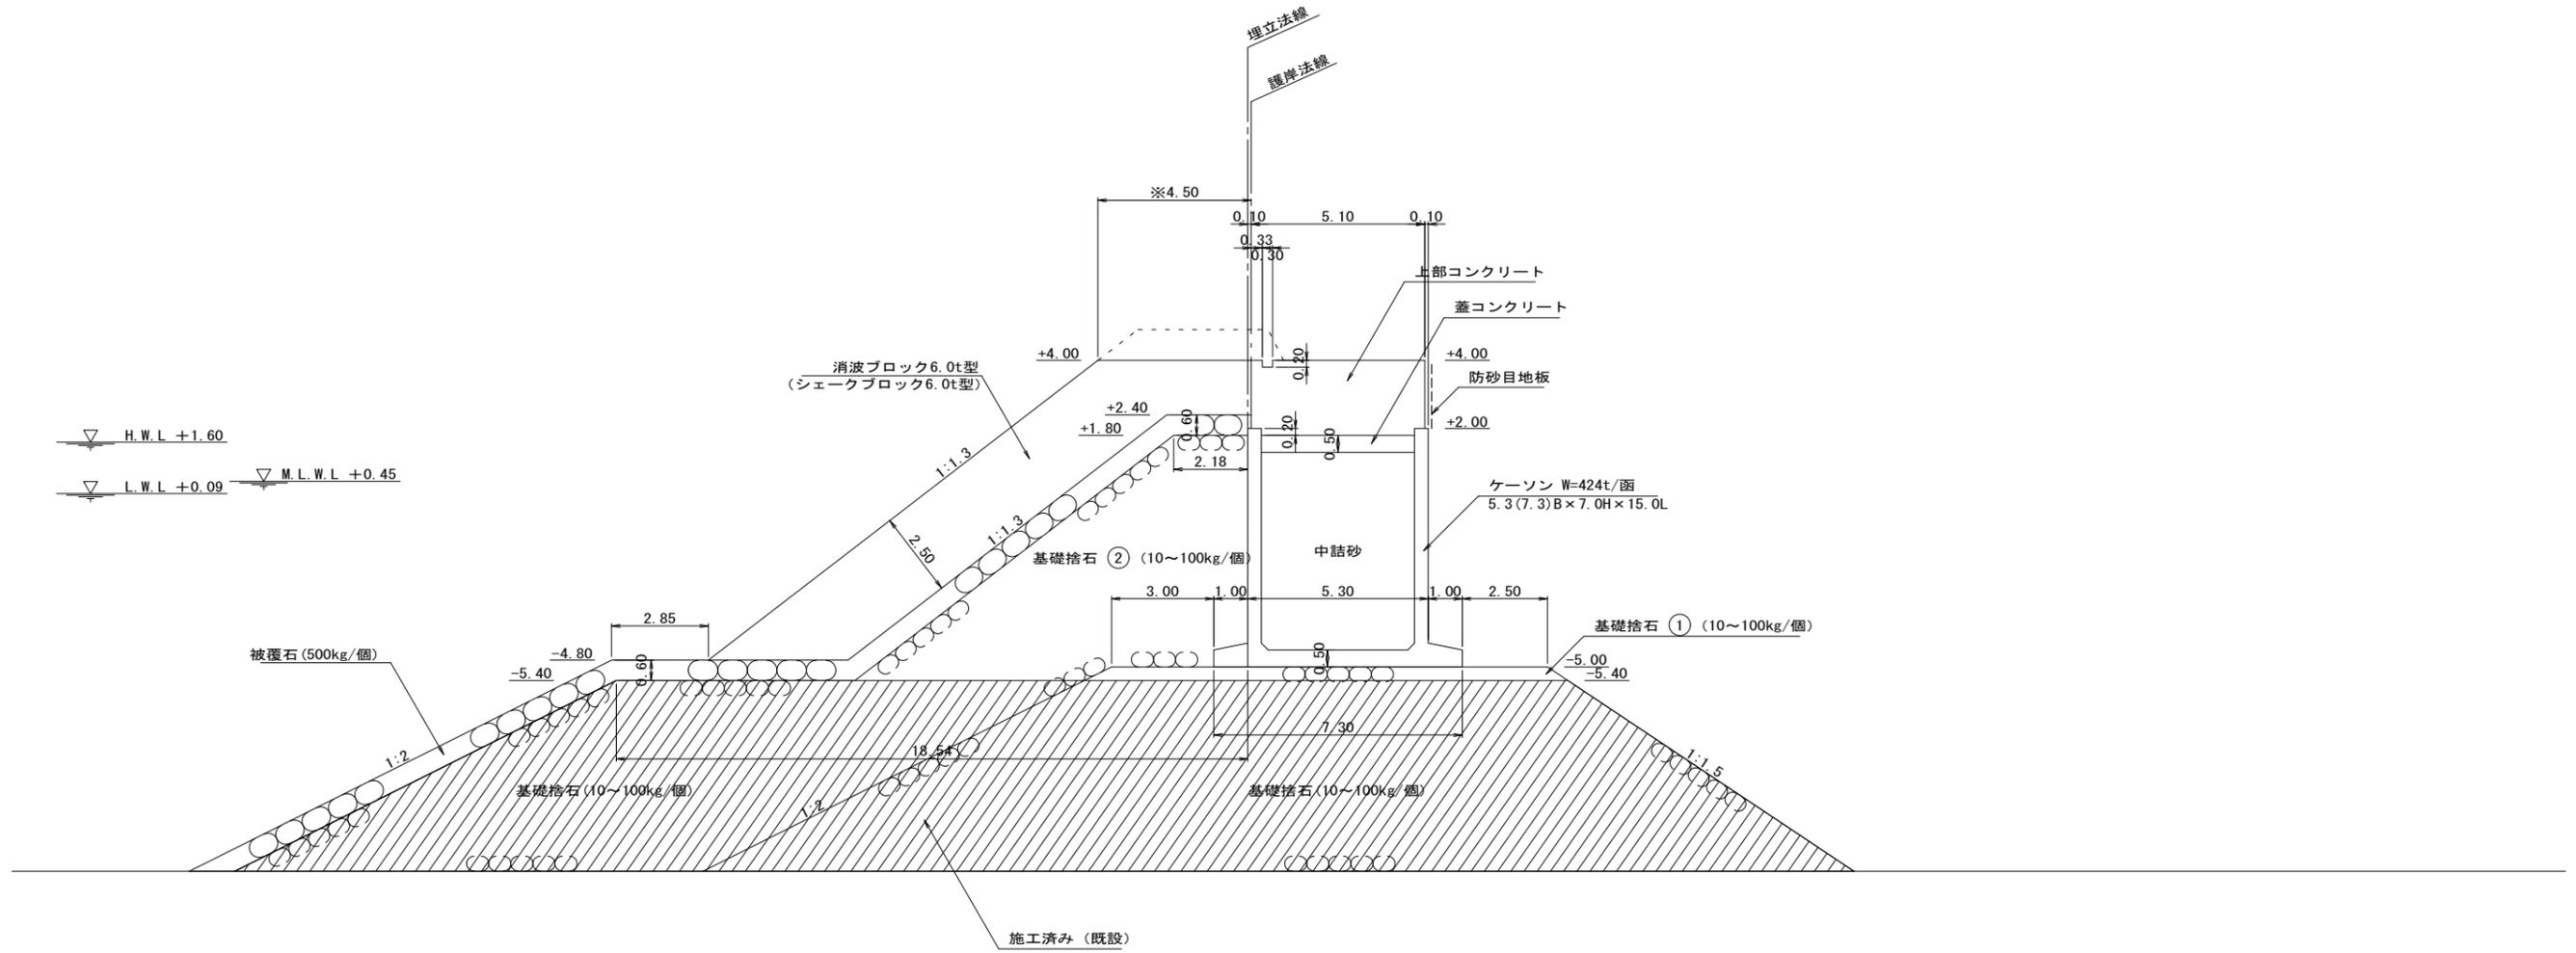

※パラペット施工前における消波ブロックの天端幅参考値

凡例

	施工済み箇所
--	--------

竣工図

事業名	管瀬東地区処分場整備事業		
工事名	廃棄物管瀬東(西)護岸工事(3)		
図面名	標準断面図(1)		
縮尺	1/100	図面番号	23葉之内4
設計年月	令和3年3月		
北九州市港湾空港局			