
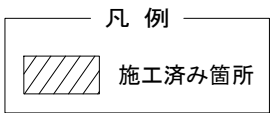
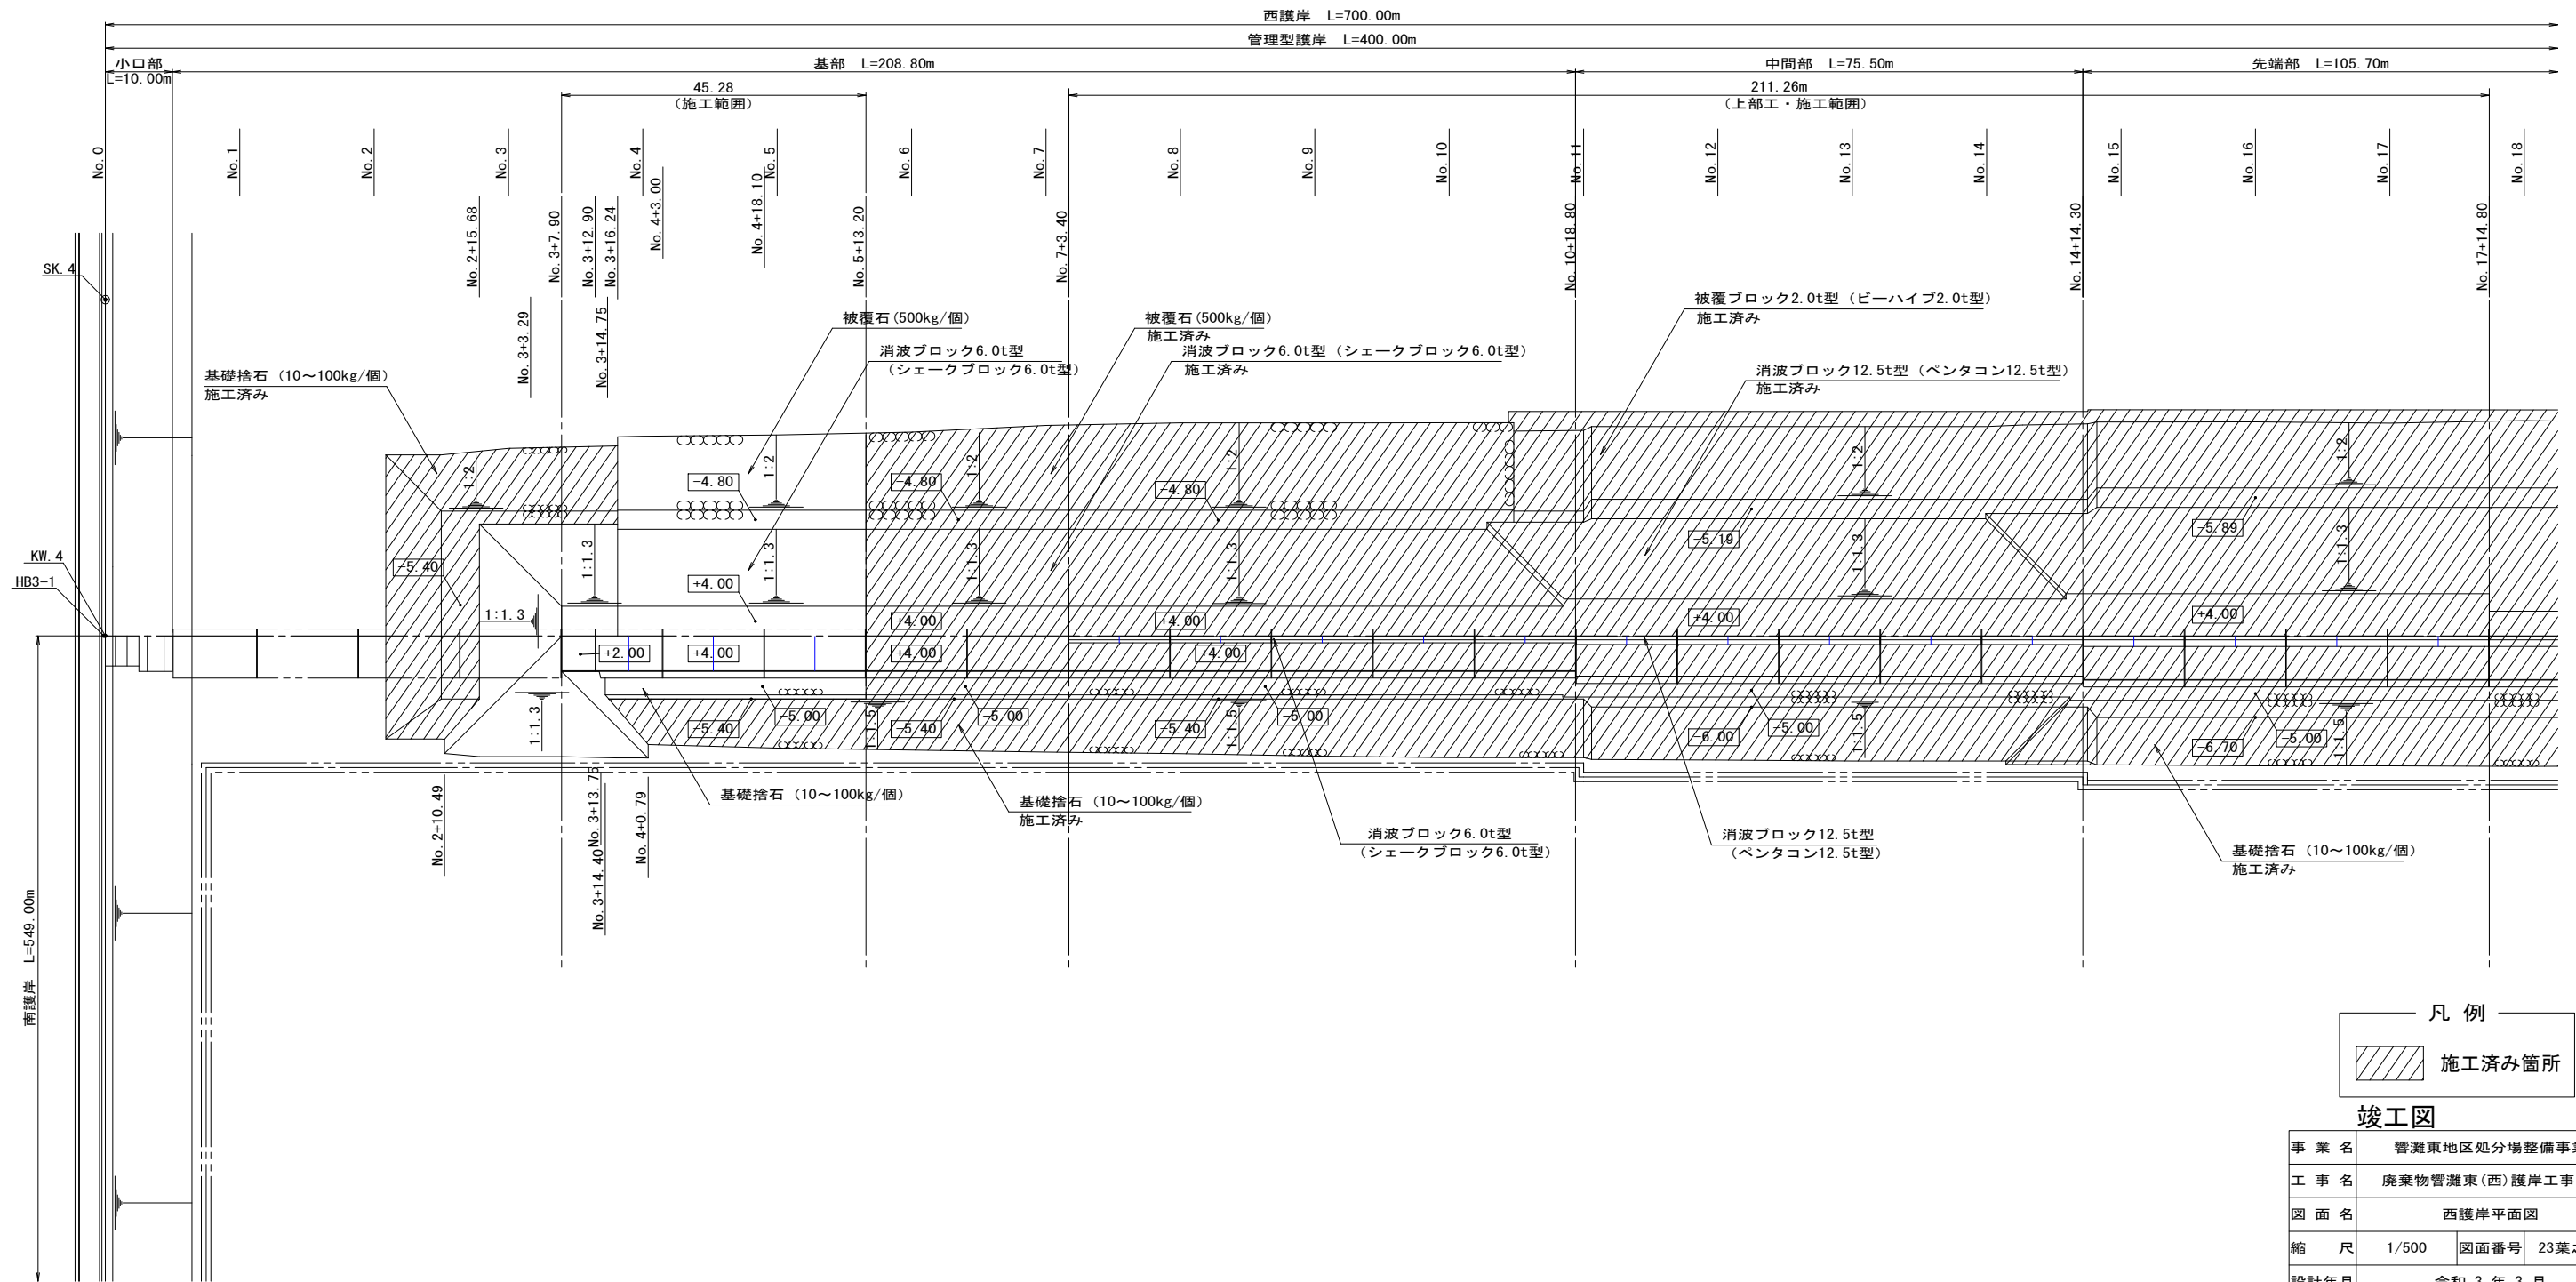


西護岸平面図 S=1/500 u:m

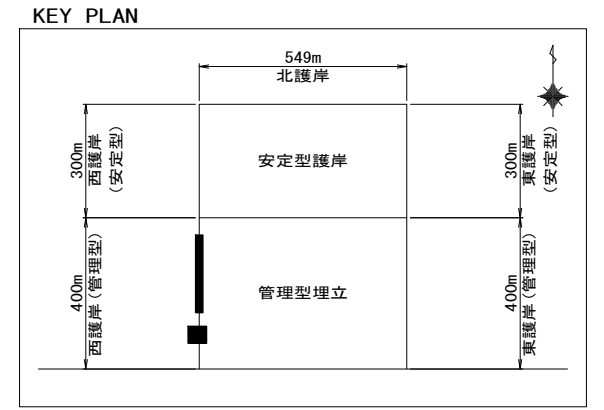

竣工図

図面名	西護岸平面図		
縮尺	1/500	図面番号	23葉之内2
設計年月	令和3年3月		