




平面図 S=1/250 u:m

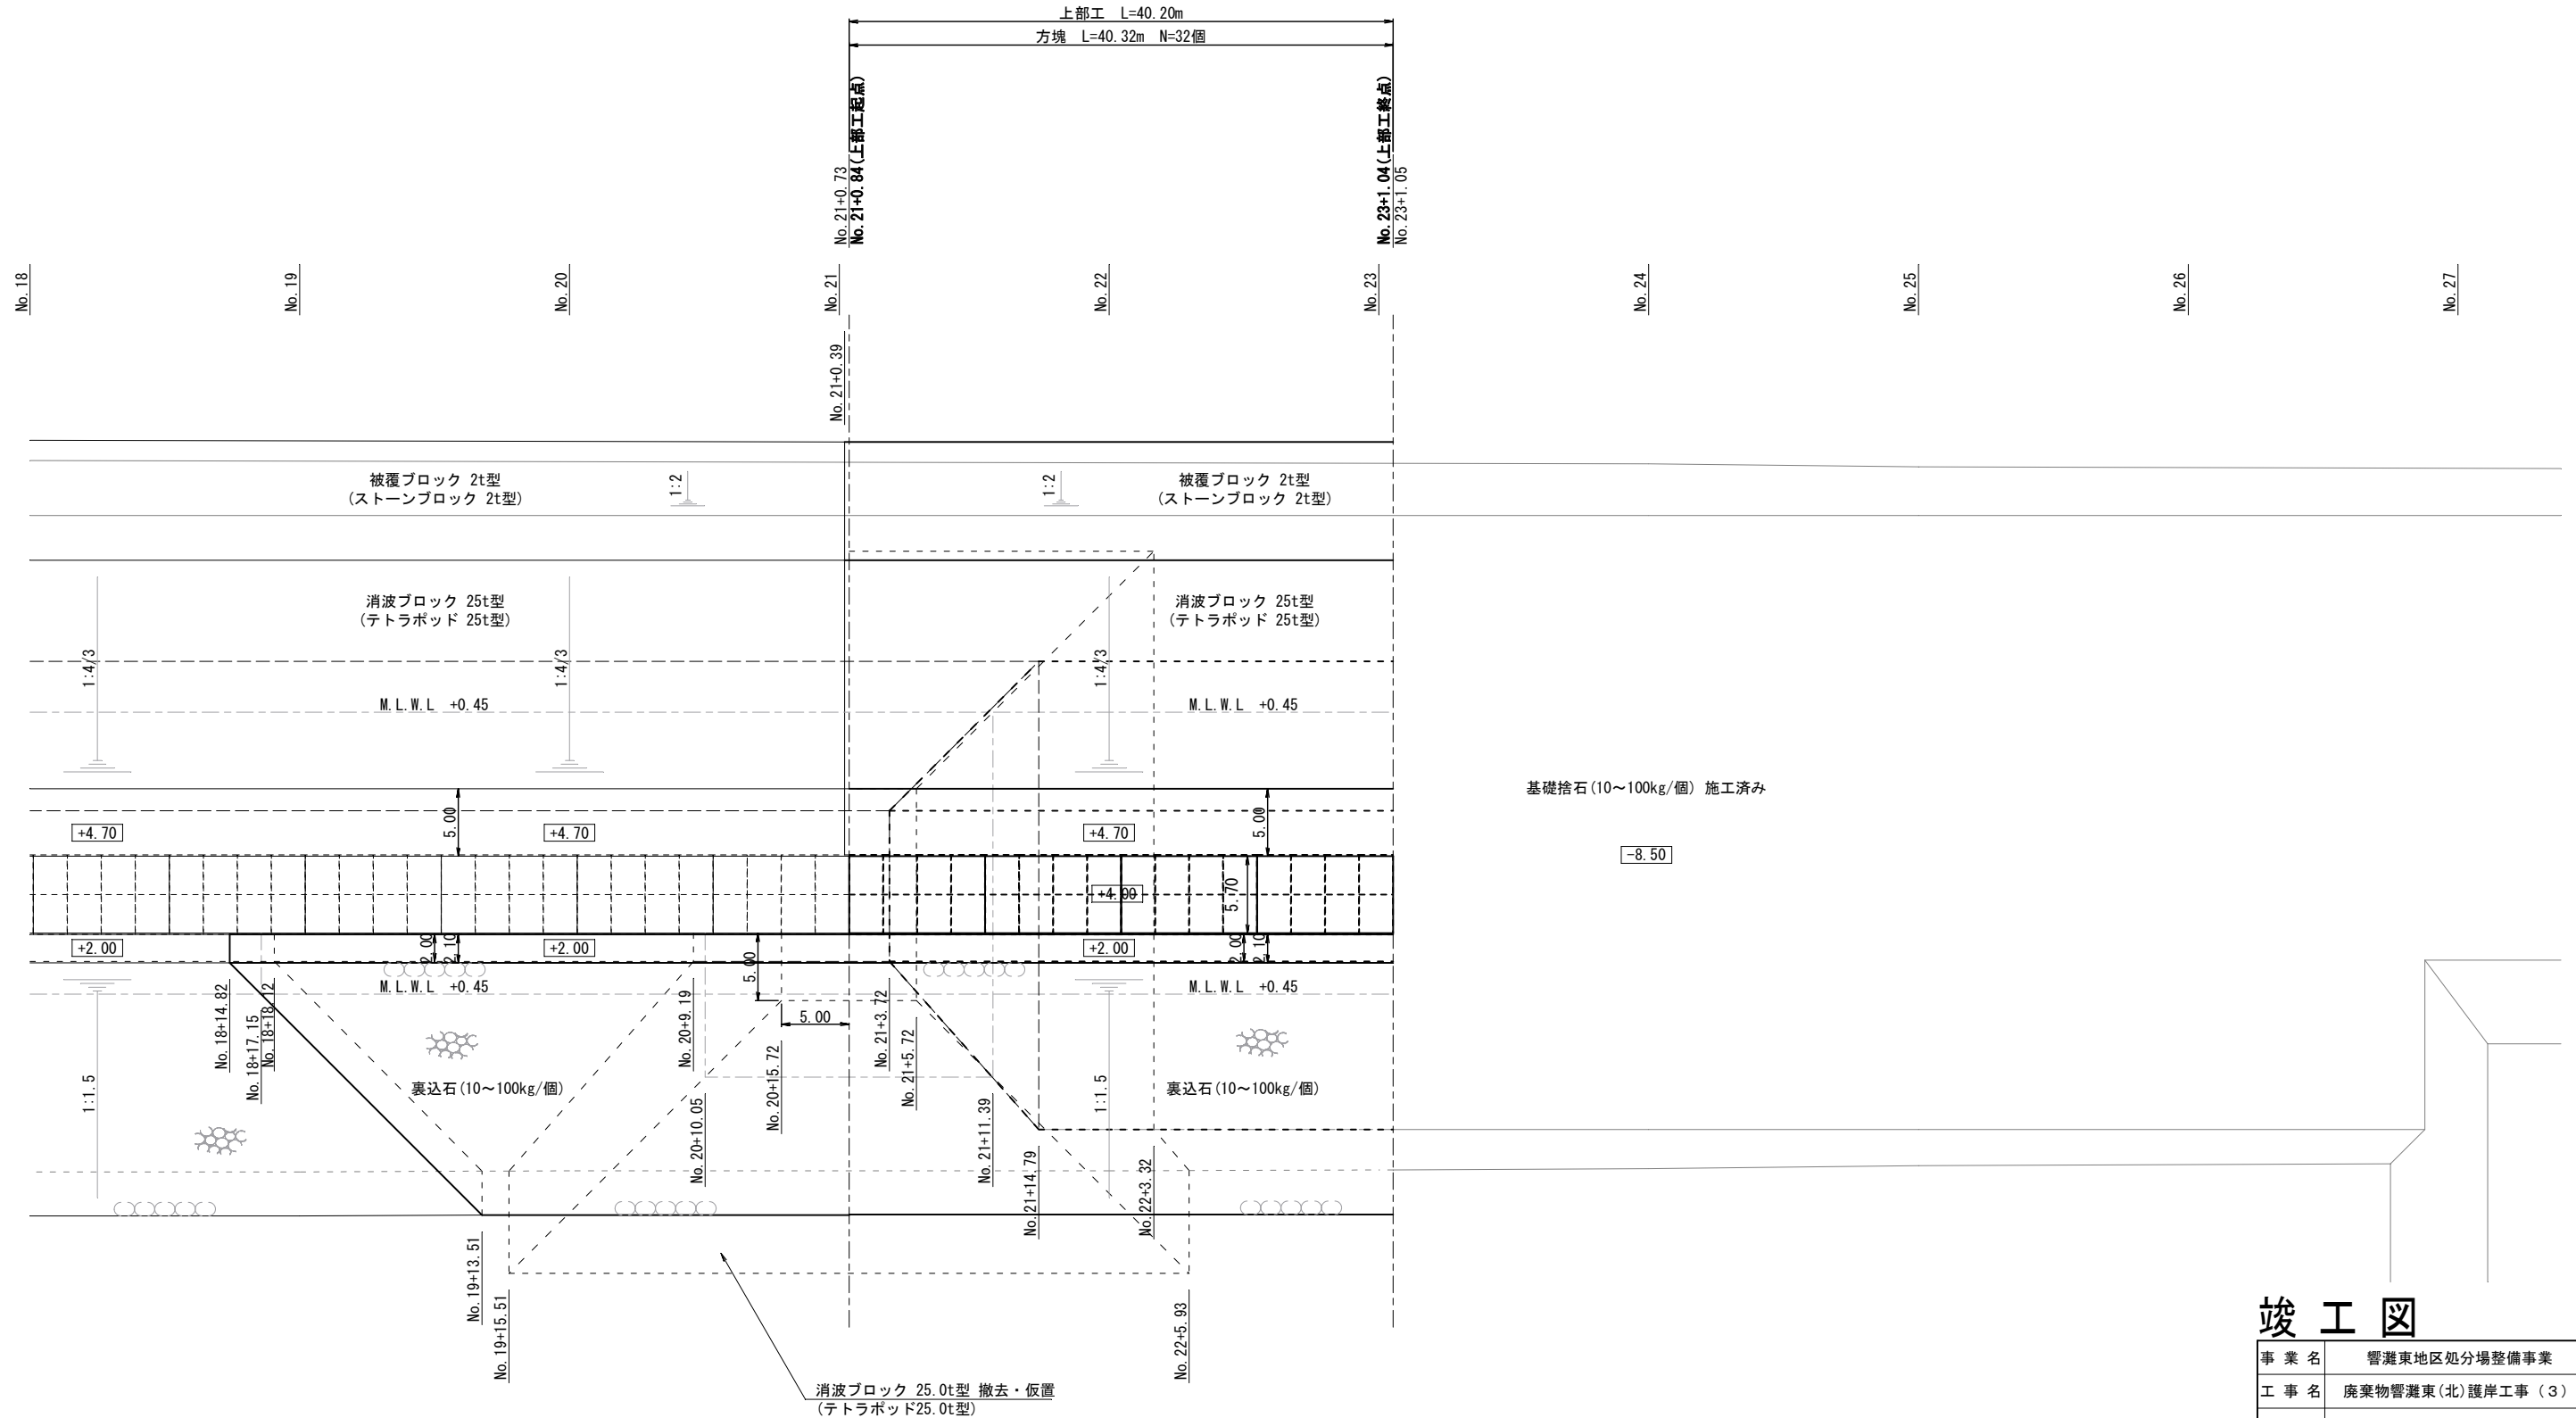

竣工図

事業名	警灘東地区処分場整備事業		
工事名	廃棄物警灘東(北)護岸工事(3)		
図面名	平面図		
縮尺	1/250	図面番号	13葉之内2
設計年月	令和3年3月		
北九州市港湾空港局			