


標準断面図 S=1/100 u:m

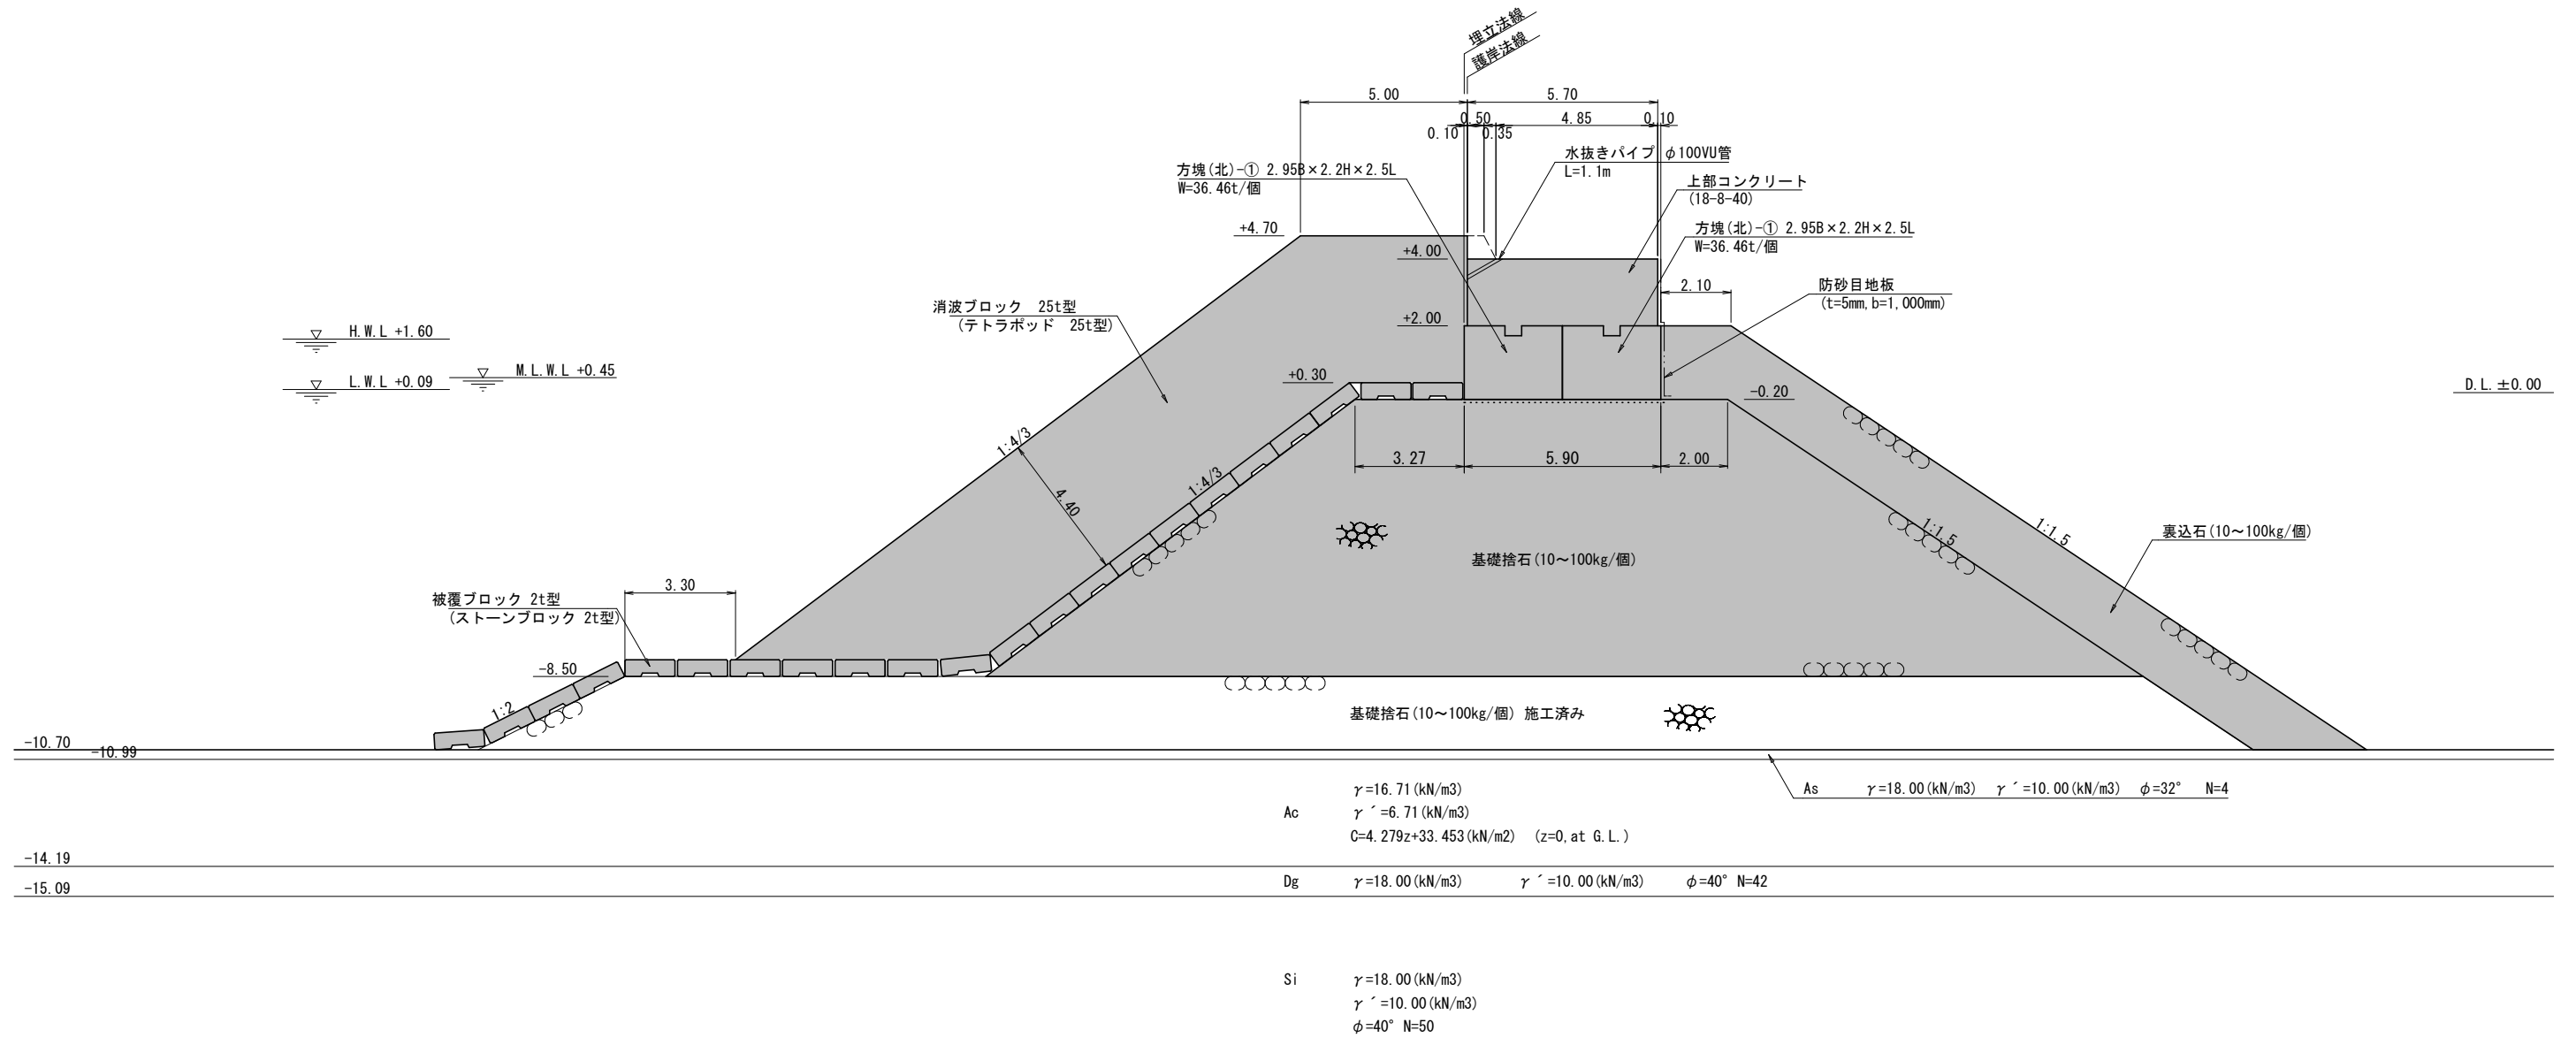

竣工図

事業名	警備東地区処分場整備事業		
工事名	廃棄物警備東(北)護岸工事(3-2)		
図面名	標準断面図		
縮尺	1/100	図面番号	10葉之内3
設計年月	令和3年4月		
北九州市港湾空港局			