


標準断面図 V=1:200  
H=1:2000

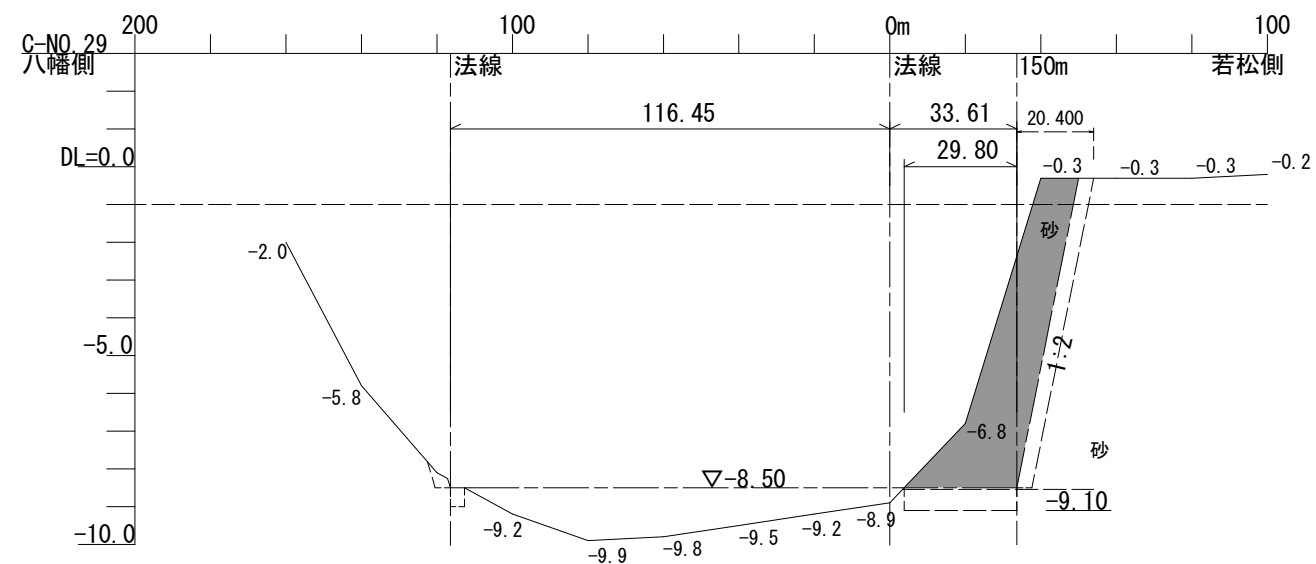

竣工図

工事名	改修(統合)奥洞海航路浚渫工事(4)		
図面名	標準断面図		
縮尺	V=1:200 H=1:2,000		
設計年月	令和4年7月	図面番号	2 / 5
事業名	奥洞海航路浚渫事業		
発注者	北九州市港湾空港局		