



標準横断面図

S=1:50

NO. 9
(遊歩道区間)

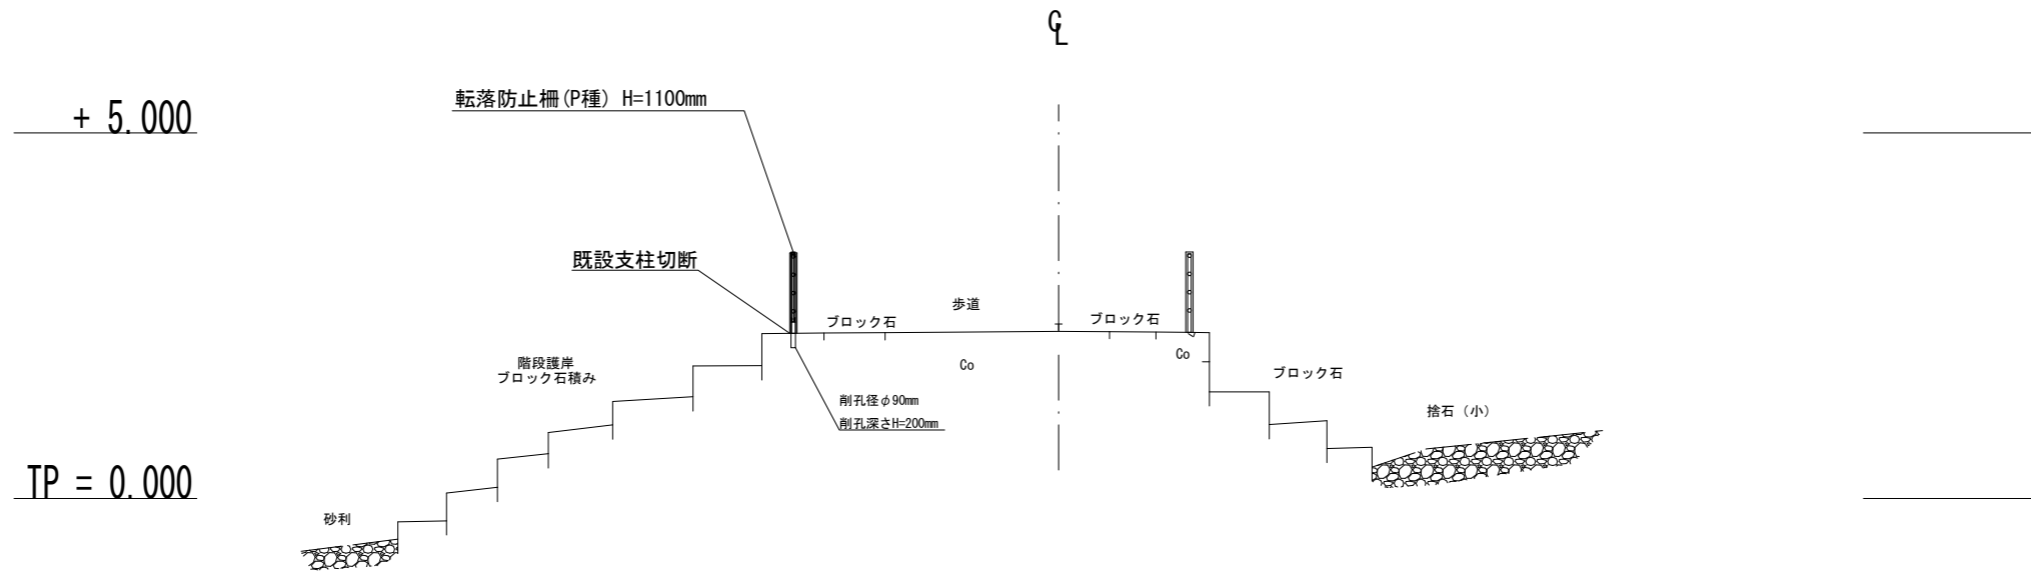

NO. 1
(ノーフォーク広場)

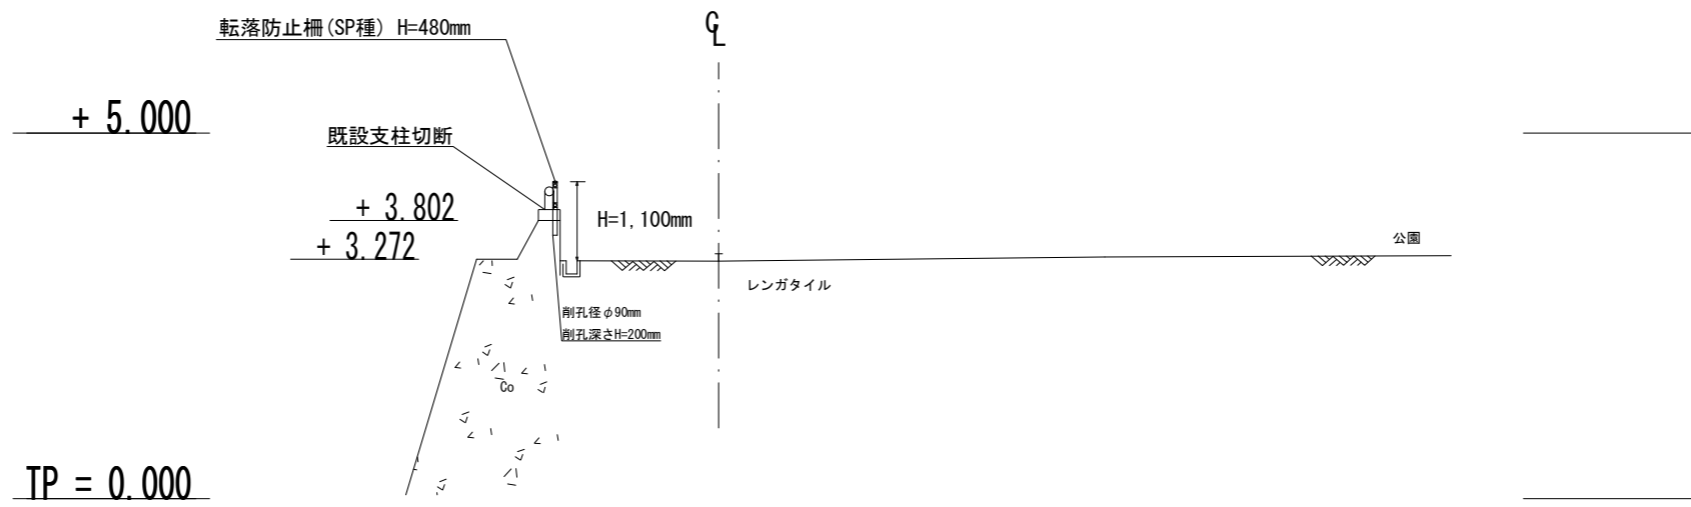

竣工図

事業名	海岸(老朽化)事業		
工事名	海岸(老朽化)和布刈地区 西護岸防護柵取替工事(4)		
名称	標準横断面図		
縮尺	1:50	図面番号	4/16
設計年月日	令和4年8月		
北九州市港湾空港局			