


# 計画平面図(1)

S:1:250

基準点座標一覧表

| 点名    | X座標         | Y座標        | 標高(TP) |
|-------|-------------|------------|--------|
| 10A24 | 106,185.735 | -3,525.107 | 10.020 |
| T-1   | 106,134.787 | -3,532.394 | 3.327  |
| T-2   | 106,181.795 | -3,567.443 | 3.205  |
| T-3   | 106,211.023 | -3,541.947 | 2.275  |
| T-4   | 106,257.300 | -3,549.588 | 2.271  |
| T-5   | 106,297.489 | -3,540.300 | 1.870  |
| T-6   | 106,323.353 | -3,532.719 | 1.803  |
| T-7   | 106,379.971 | -3,518.091 | 1.822  |

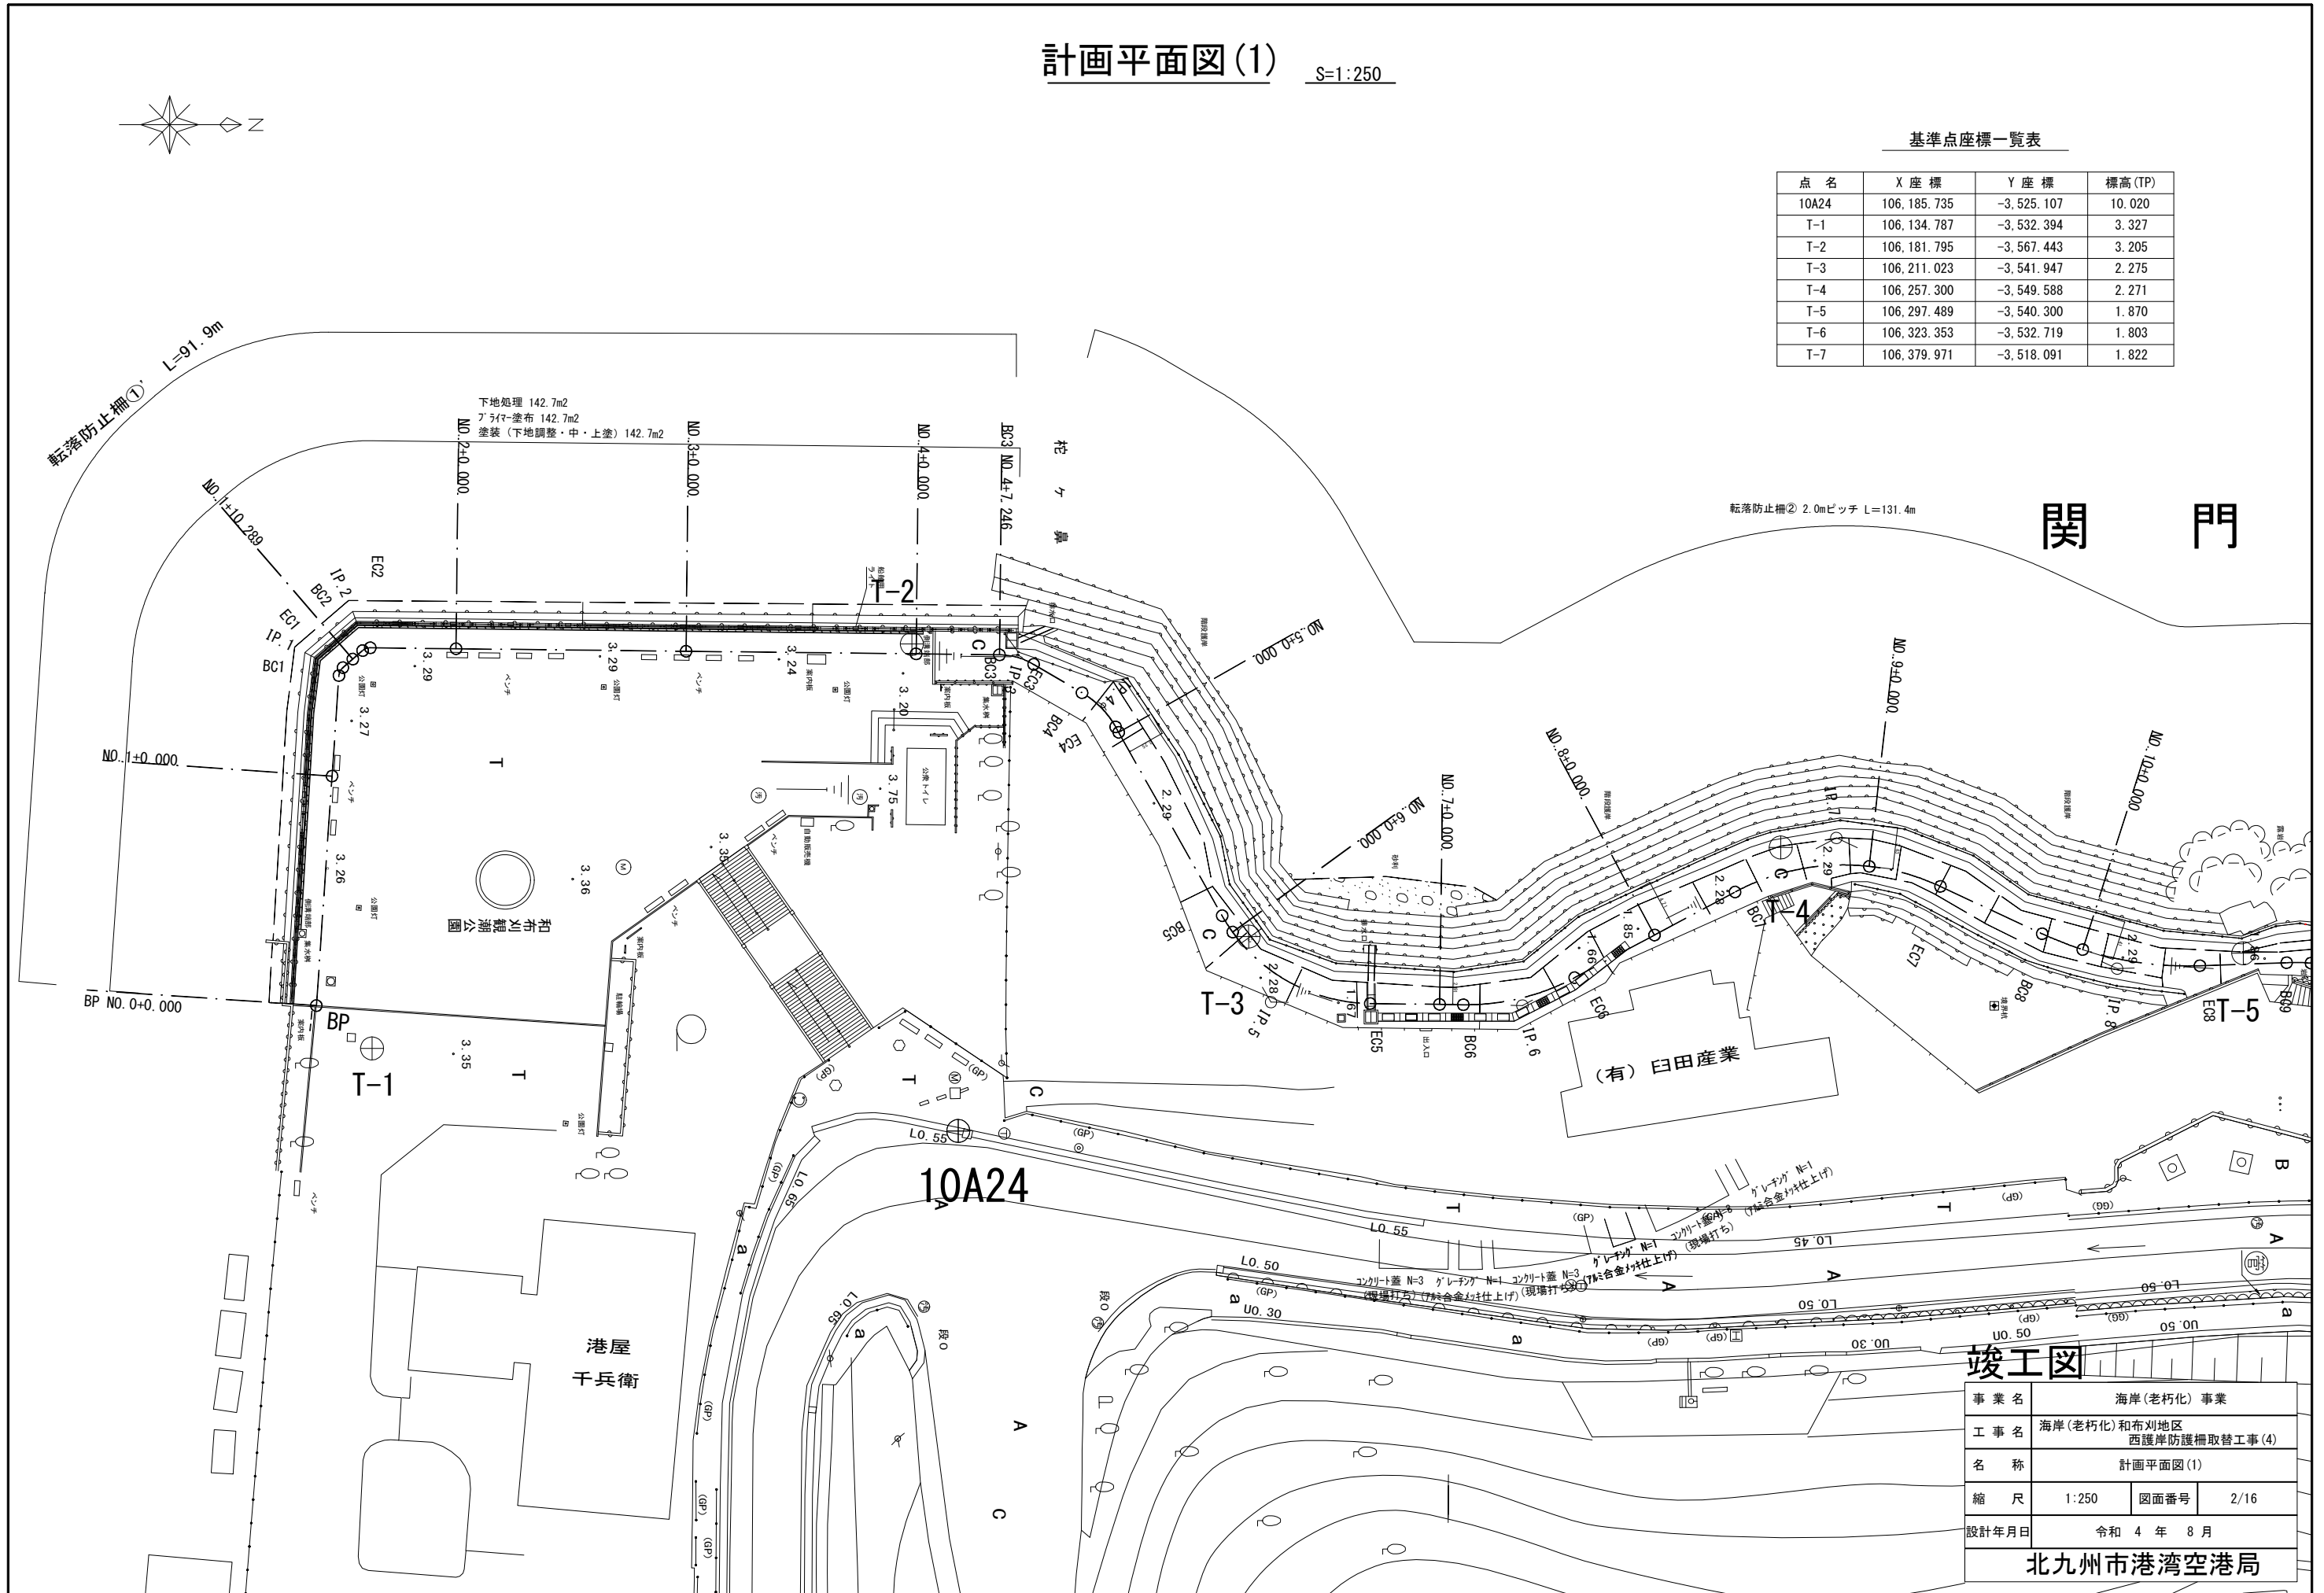

## 竣工図

|                  |                               |      |      |
|------------------|-------------------------------|------|------|
| 事業名              | 海岸(老朽化)事業                     |      |      |
| 工事名              | 海岸(老朽化)和布刈地区<br>西護岸防護柵取替工事(4) |      |      |
| 名称               | 計画平面図(1)                      |      |      |
| 縮尺               | 1:250                         | 図面番号 | 2/16 |
| 設計年月日            | 令和4年8月                        |      |      |
| <b>北九州市港湾空港局</b> |                               |      |      |