


標準断面図 S=1/600 u:m

No. 12

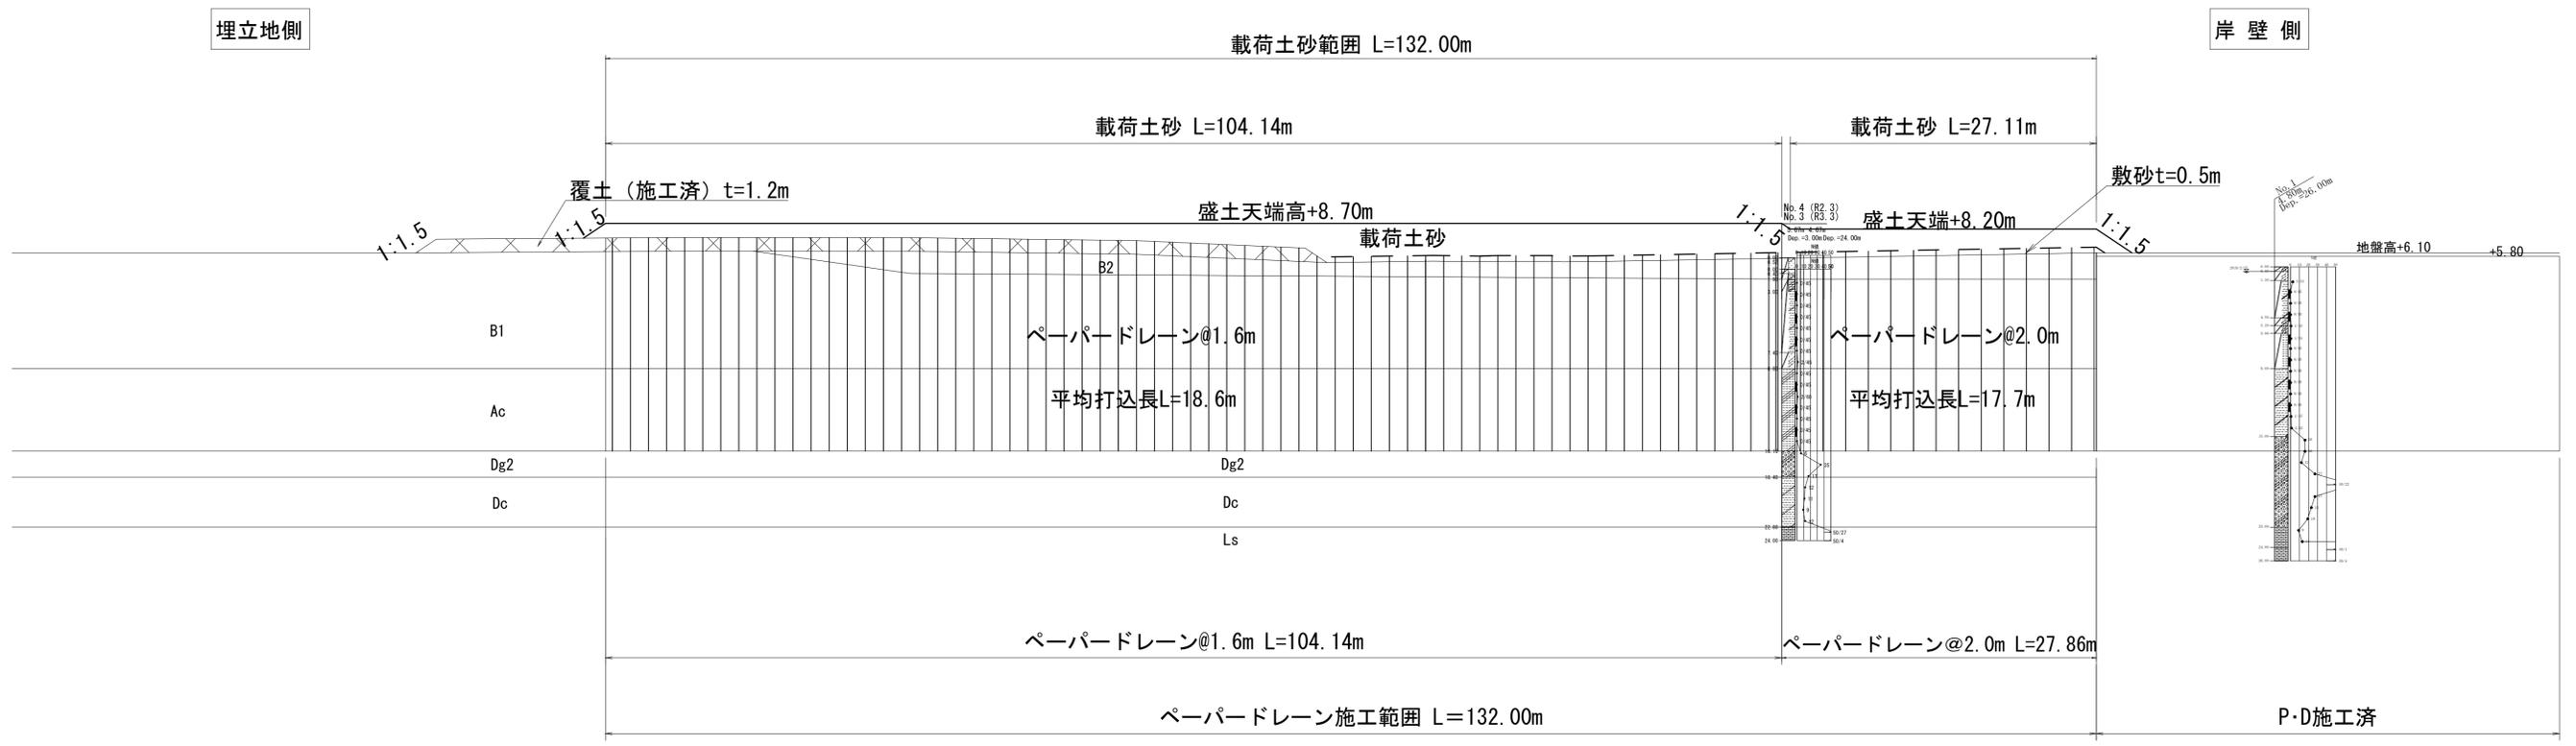

竣工図

事業名	新門司埋立地造成事業		
工事名	新門司北地区地盤改良工事(3-2)		
名称	標準断面図		
縮尺	1:600	図面番号	6/9
設計年月	令和 3年 12月		
北九州市港湾空港局			