
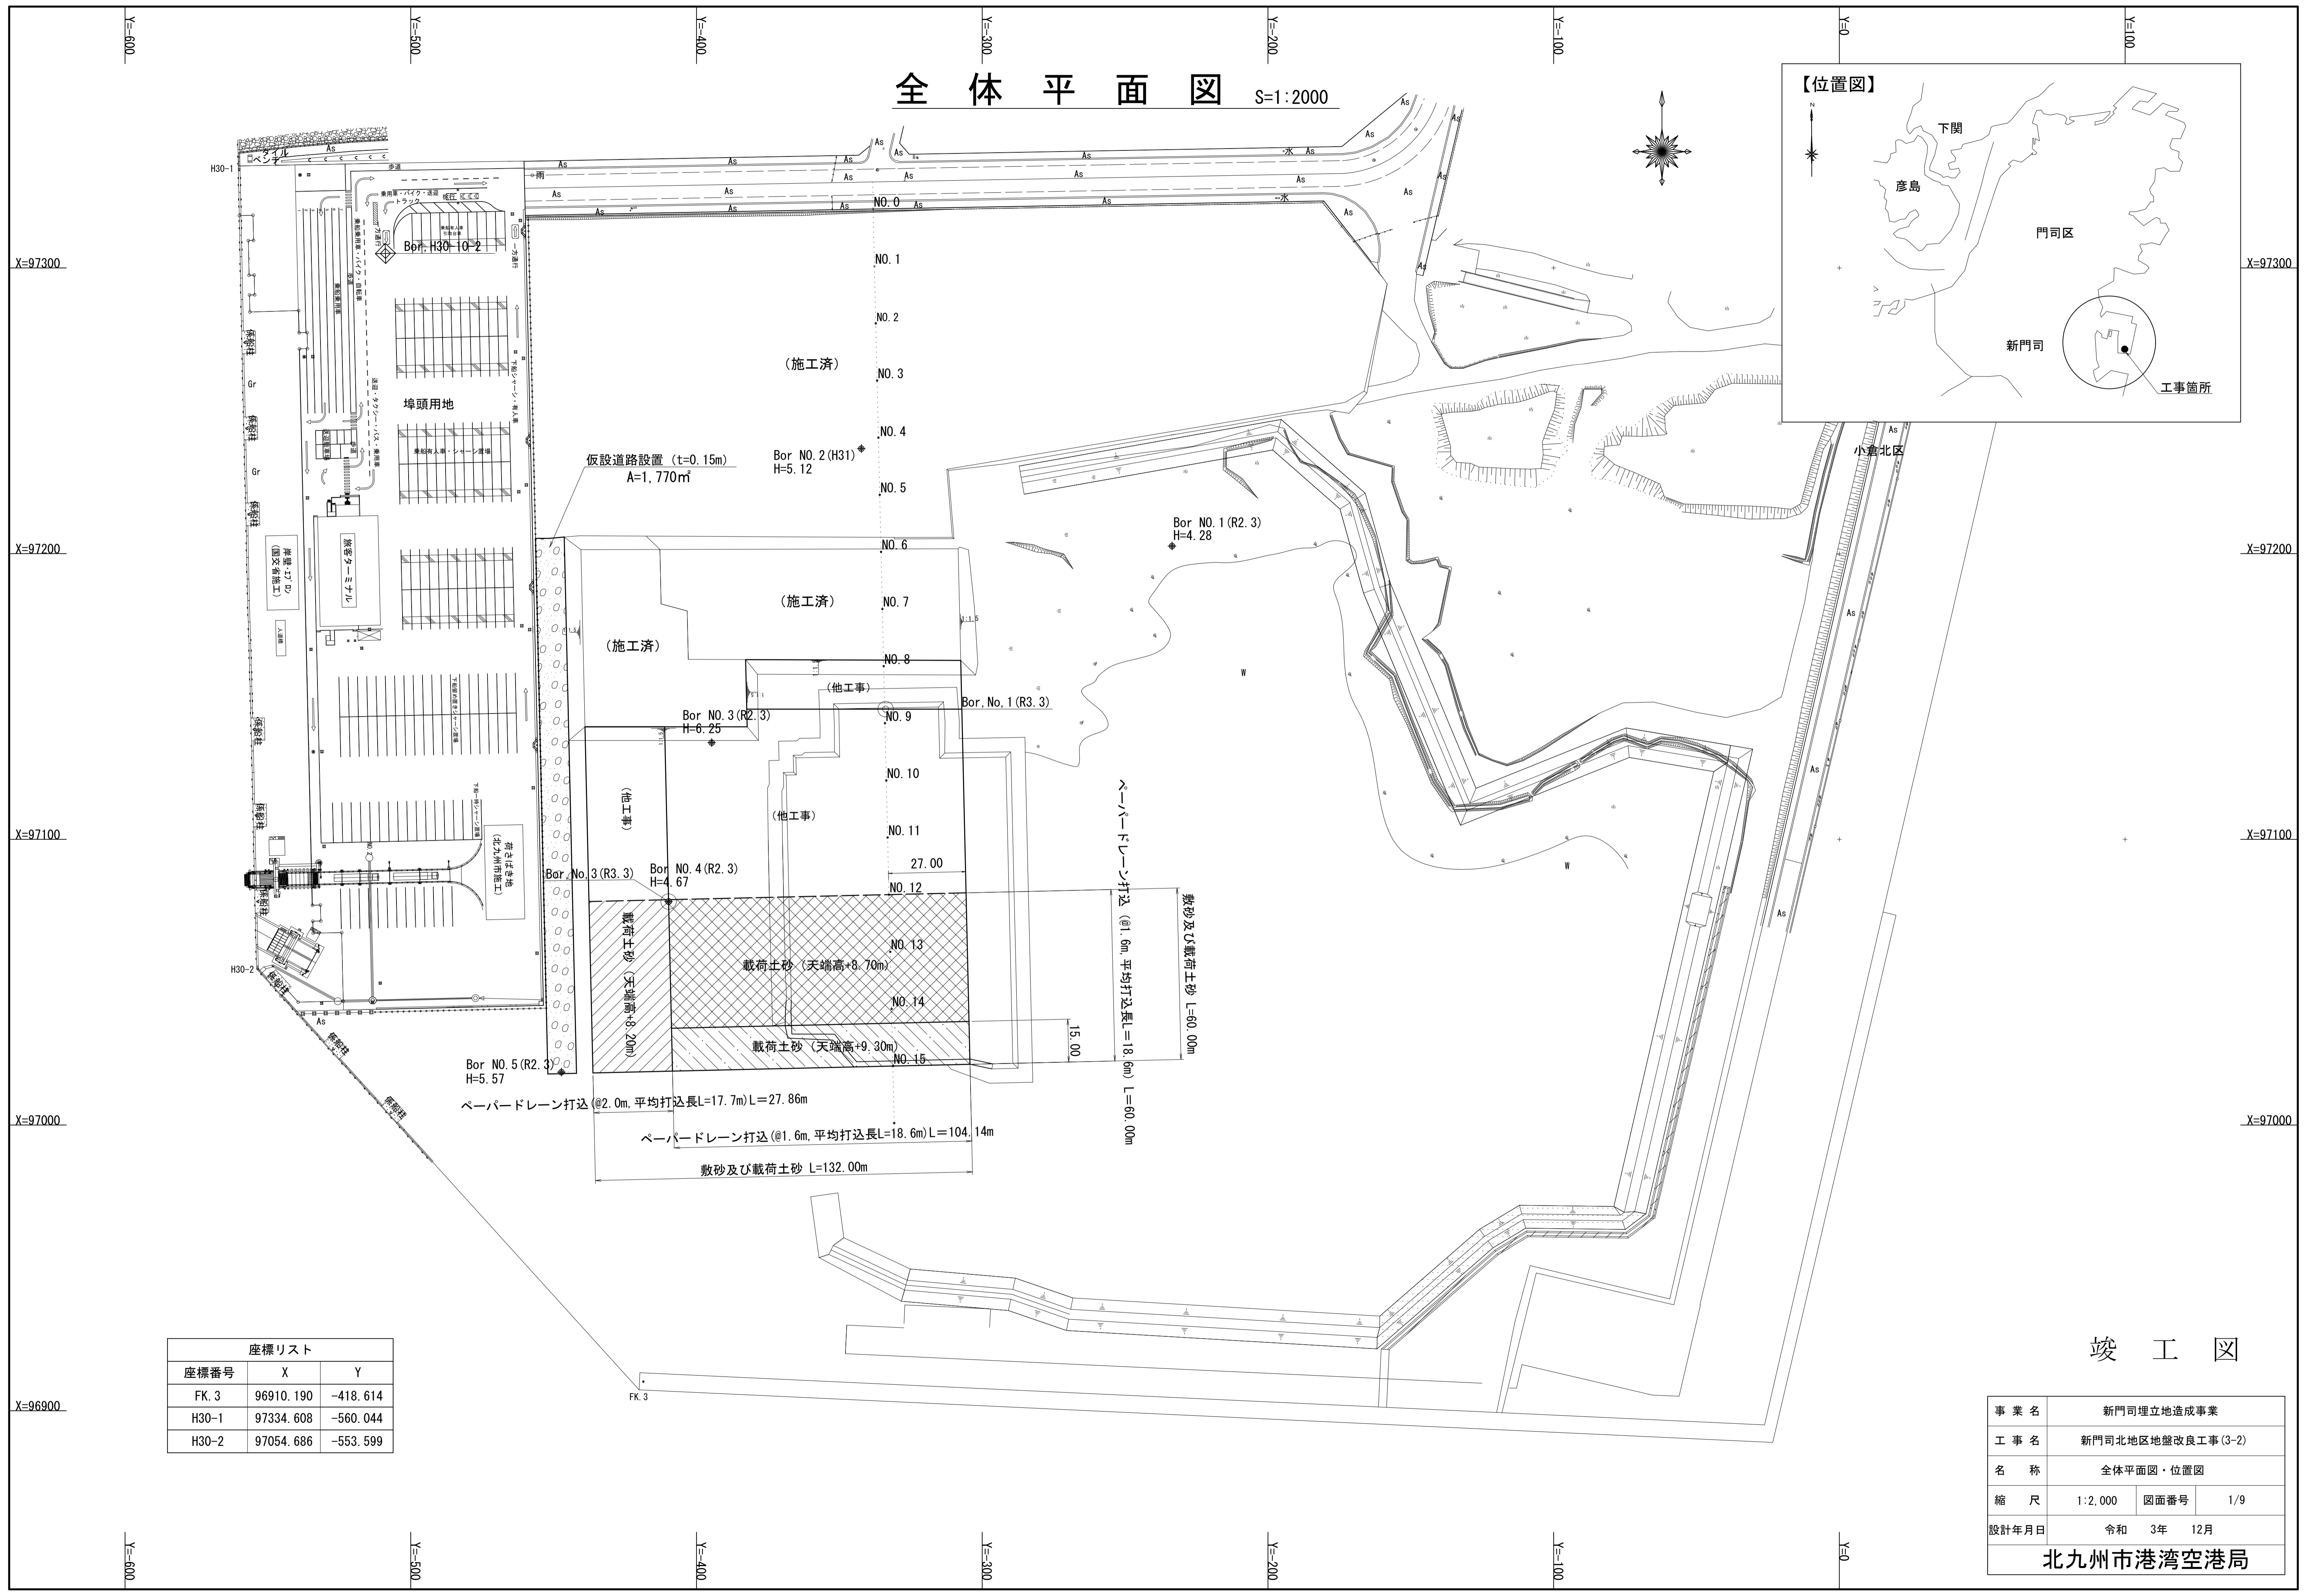


全体平面図 S=1:2000

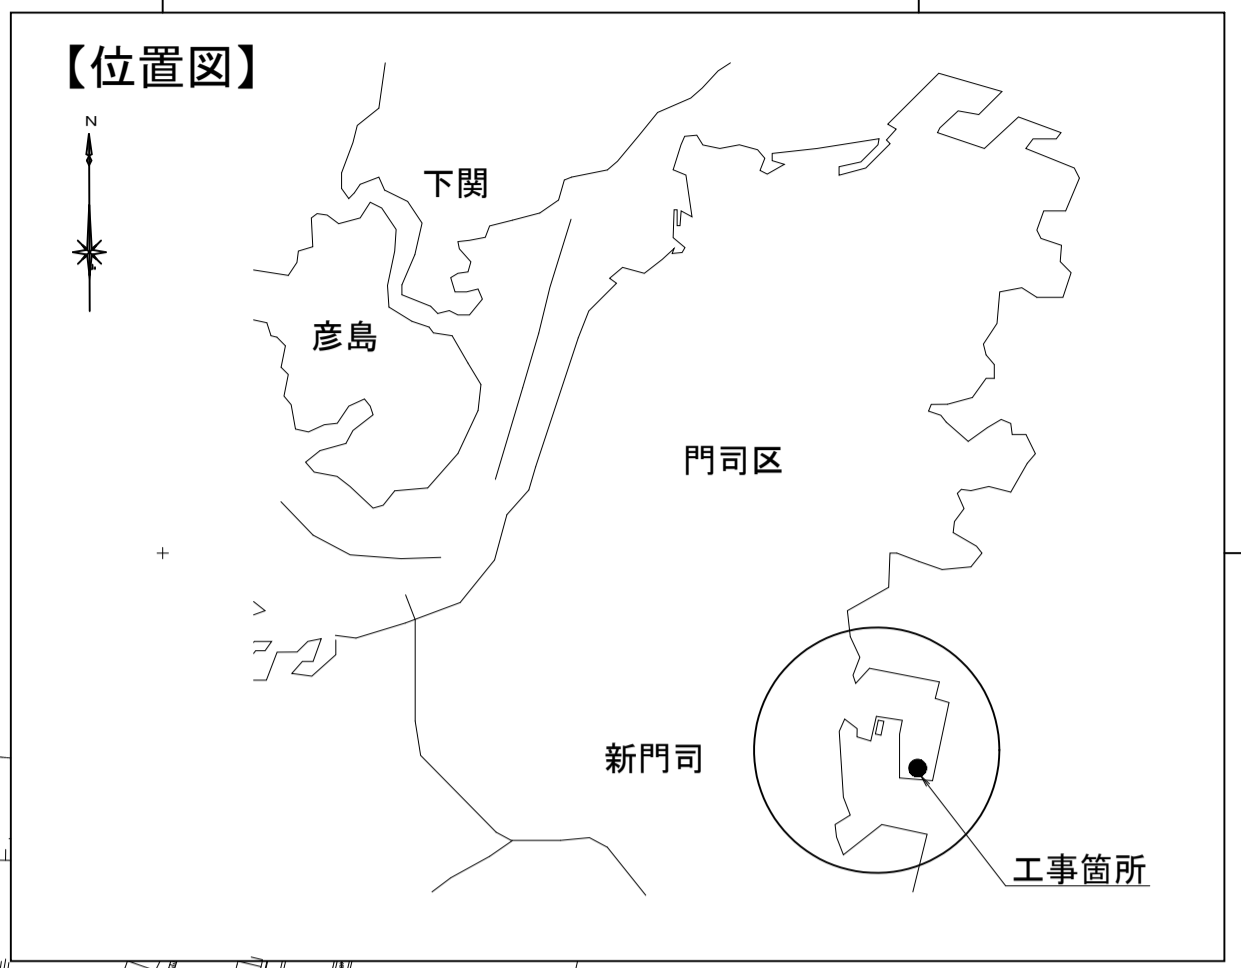

座標番号	X	Y
FK. 3	96910.190	-418.614
H30-1	97334.608	-560.044
H30-2	97054.686	-553.599

竣工図

事業名	新門司埋立地造成事業		
工事名	新門司北地区地盤改良工事(3-2)		
名称	全体平面図・位置図		
縮尺	1:2,000	図面番号	1/9
設計年月日	令和 3年 12月		
北九州市港湾空港局			