


標準横断図 V=1:10  
H=1:200  
(Aレーン)

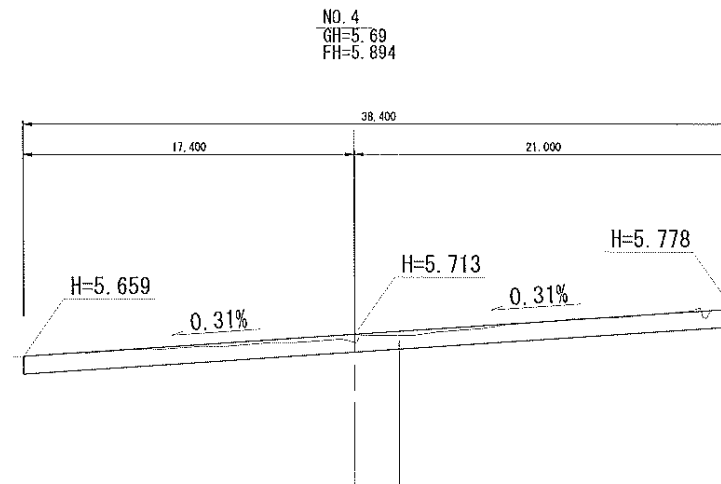

半たわみ性舗装 (セメントミルク普通型)  
表層 開粒度AS (20) 空隙率20~28% t=5cm

竣工図

事業名	太刀浦第2コンテナターミナル 埠頭用地整備事業		
工事名	太刀浦第2コンテナターミナル他舗装工事(3)		
図面名	標準横断図 (Aレーン)		
縮尺	V=1:10 H=1:200	図面番号	2/9
設計年月日	令和 3 年 9 月		
北九州市港湾空港局			