


標準断面図 S=1/100 u:m

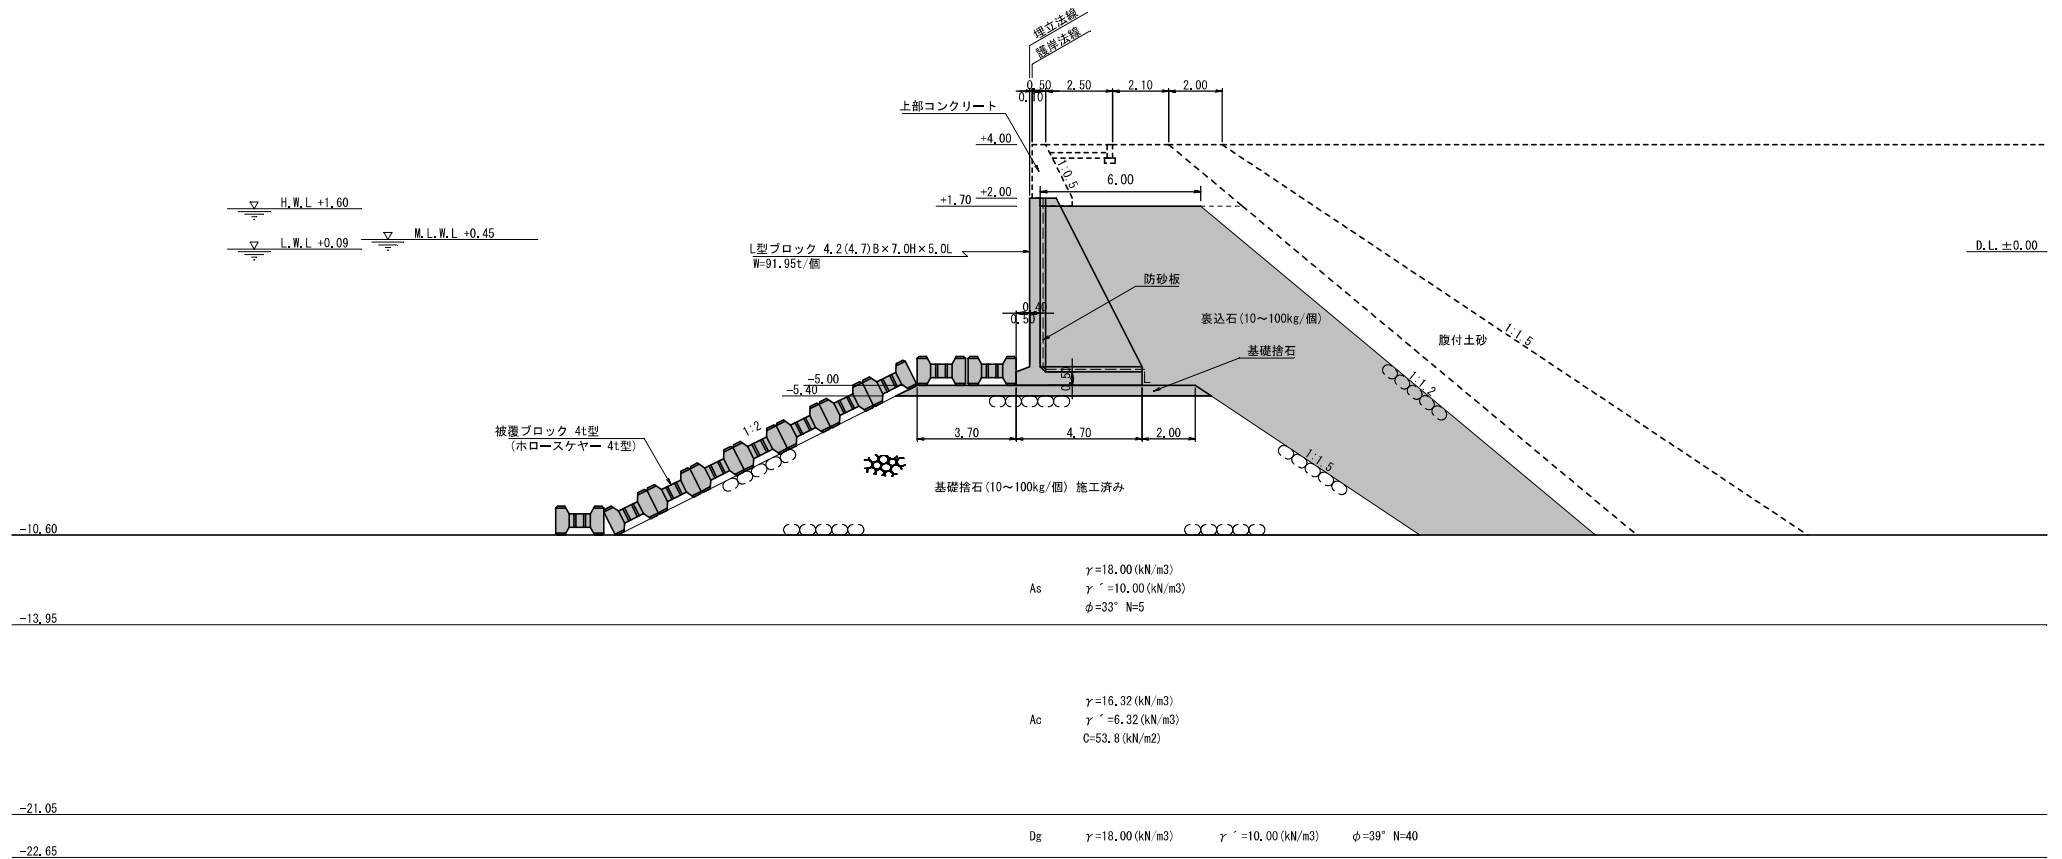

竣工図

事業名	管瀬東地区処分場整備事業		
工事名	廃棄物管理棟(東)護岸工事(3-3)		
図面名	標準断面図		
縮尺	1/100	図面番号	25葉之内3
設計年月	令和3年12月		
北九州市港湾空港局			