


平面図

S=1/400 u:m

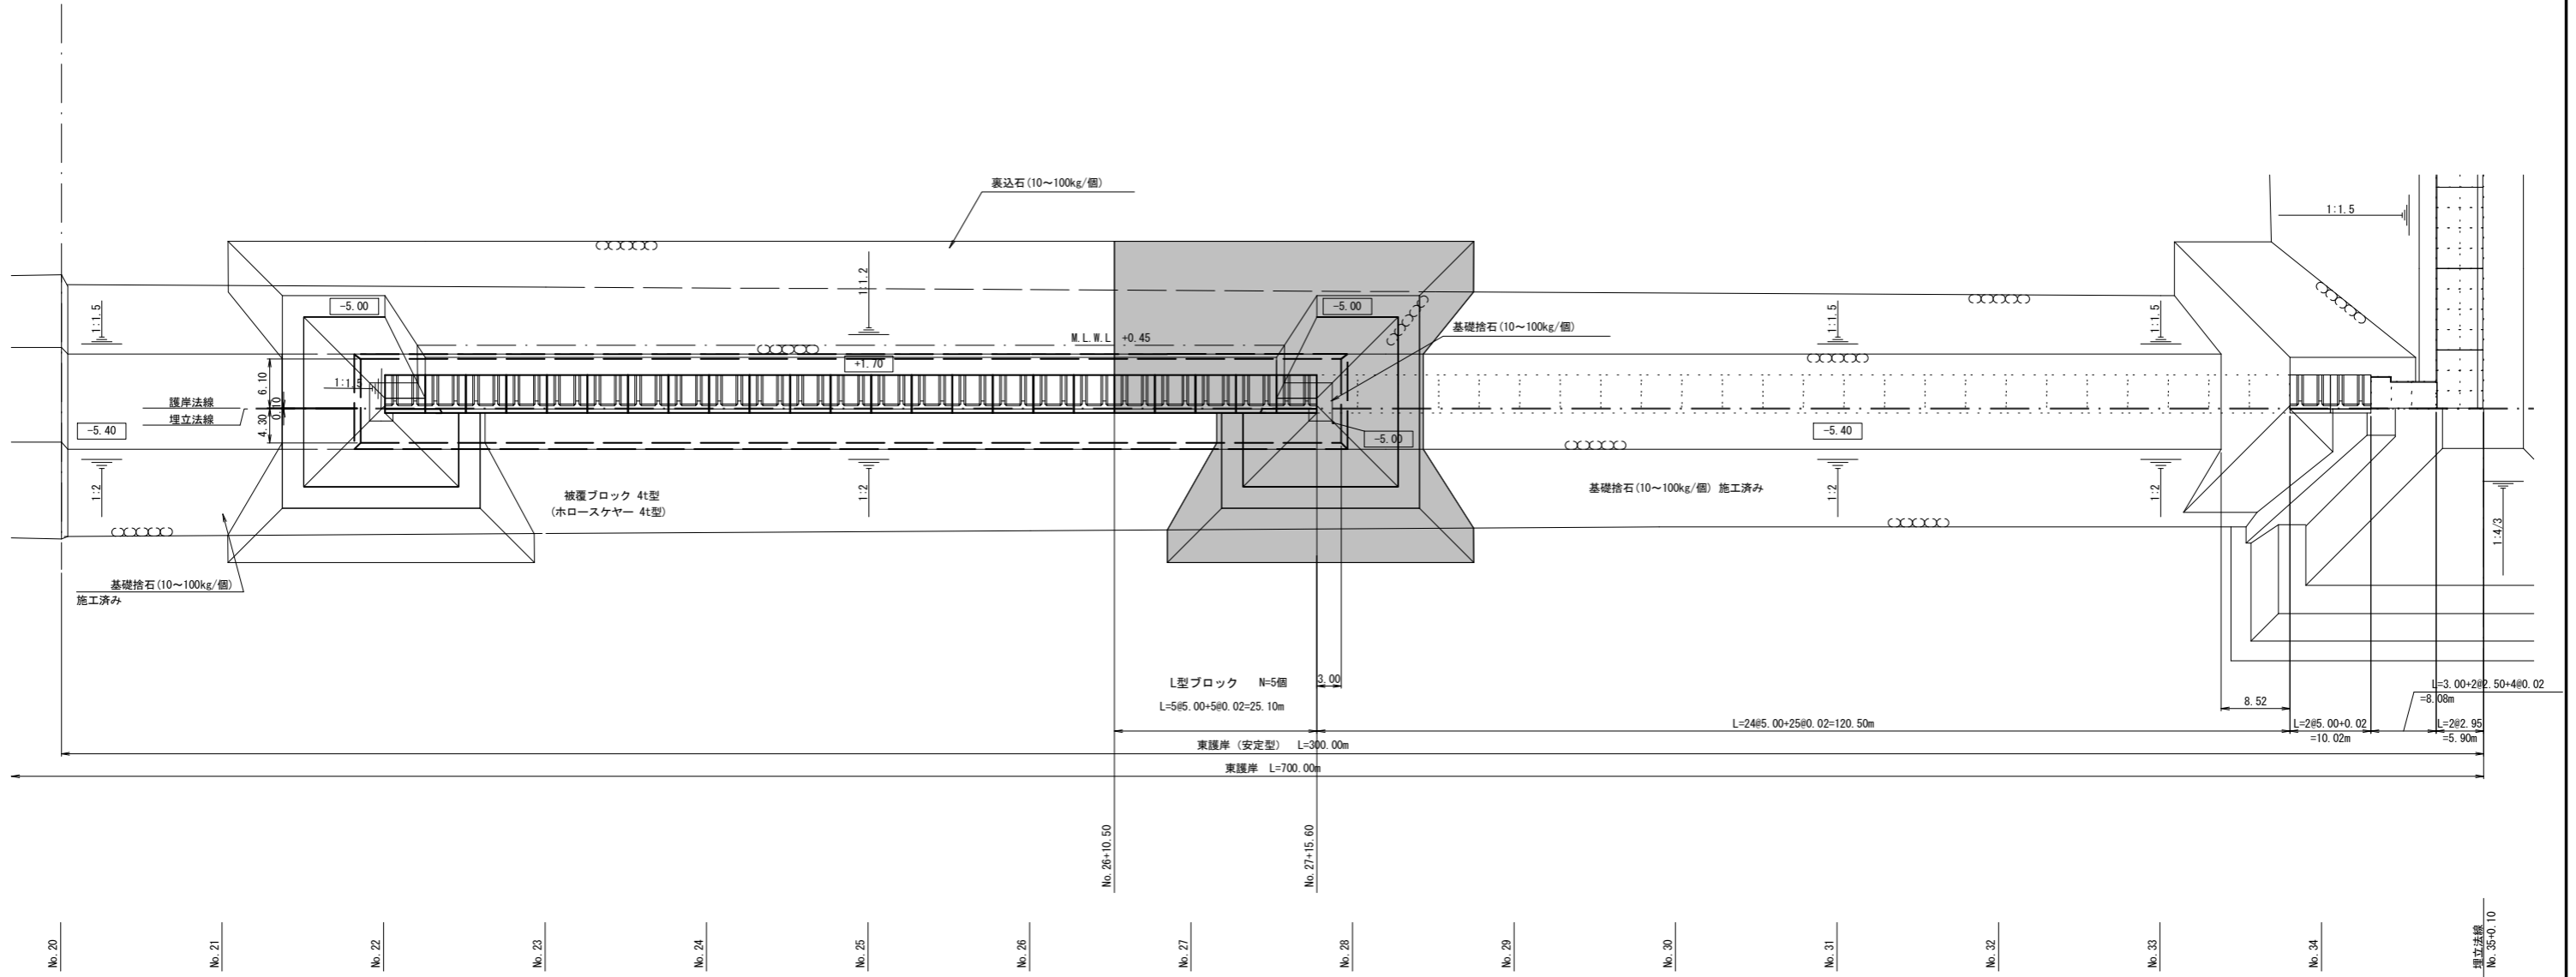

竣工図

事業名	管瀬東地区処分場整備事業		
工事名	廃棄物管瀬東(東)護岸工事(3)		
図面名	平面図		
縮尺	1/400	図面番号	15葉之内2
設計年月	令和3年12月		
北九州市港湾空港局			