


標準横断面図  $V=1:20$   
 $H=1:400$

(Gレーン)

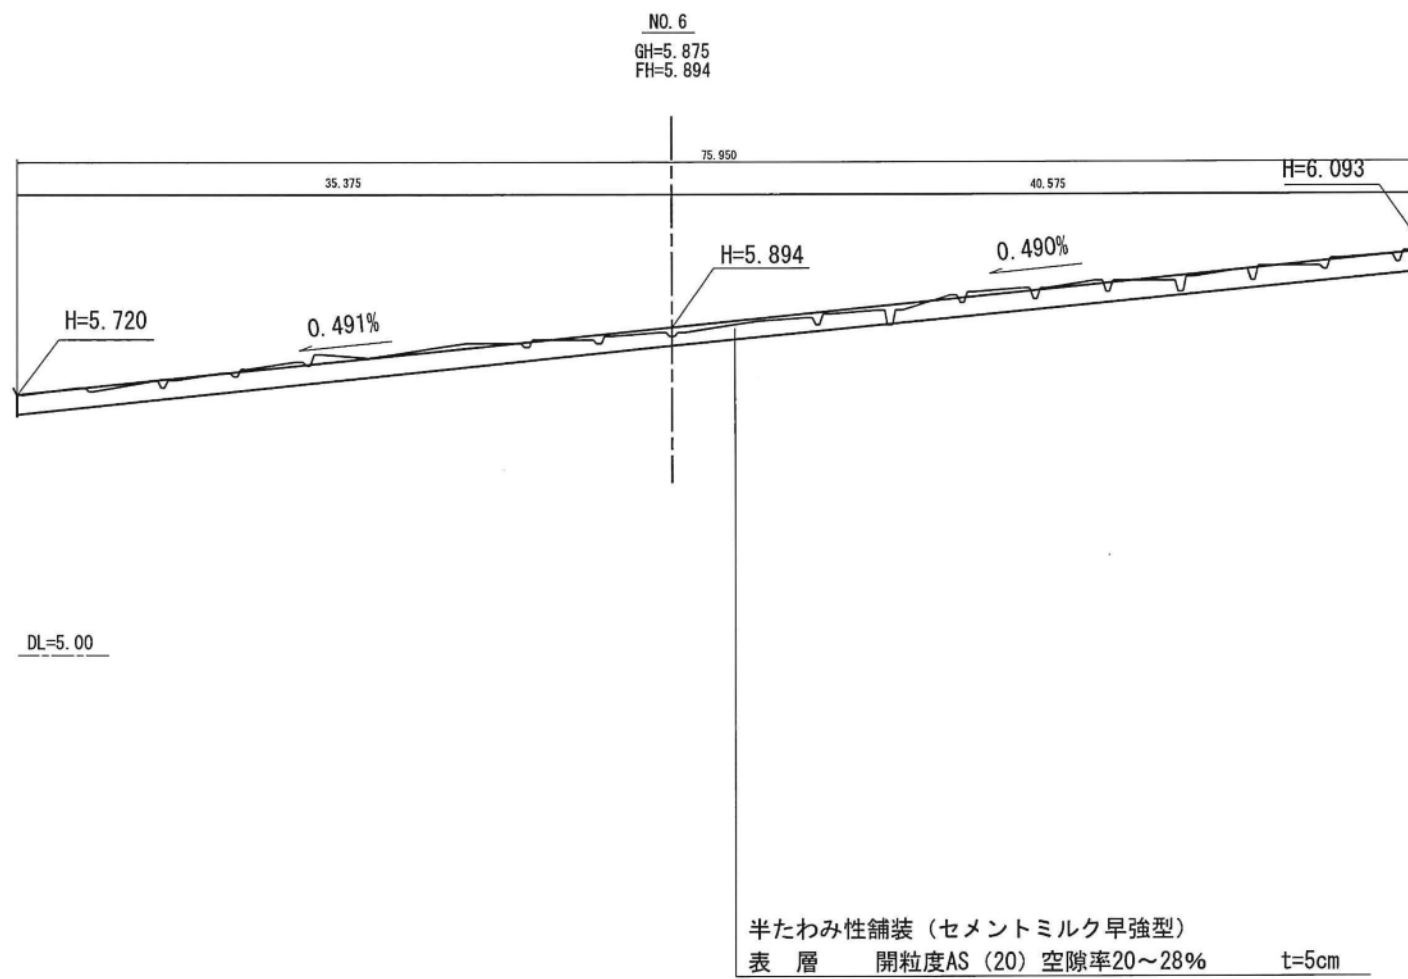

竣工図

事業名	太刀浦第2コンテナターミナル 埠頭用地整備事業		
工事名	太刀浦第2コンテナターミナル舗装工事 (4)		
図面名	標準横断面図 (Gレーン)		
縮尺	$V=1:20$ $H=1:400$	図面番号	3/10
設計年月日	令和 4 年 6 月		
北九州市港湾空港局			