
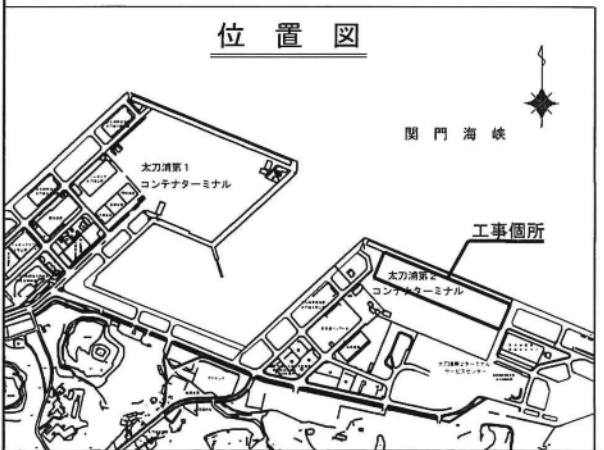


計画平面図 S=1:1000

(Gレーン, Pレーン, 走行路4, 走行路8)

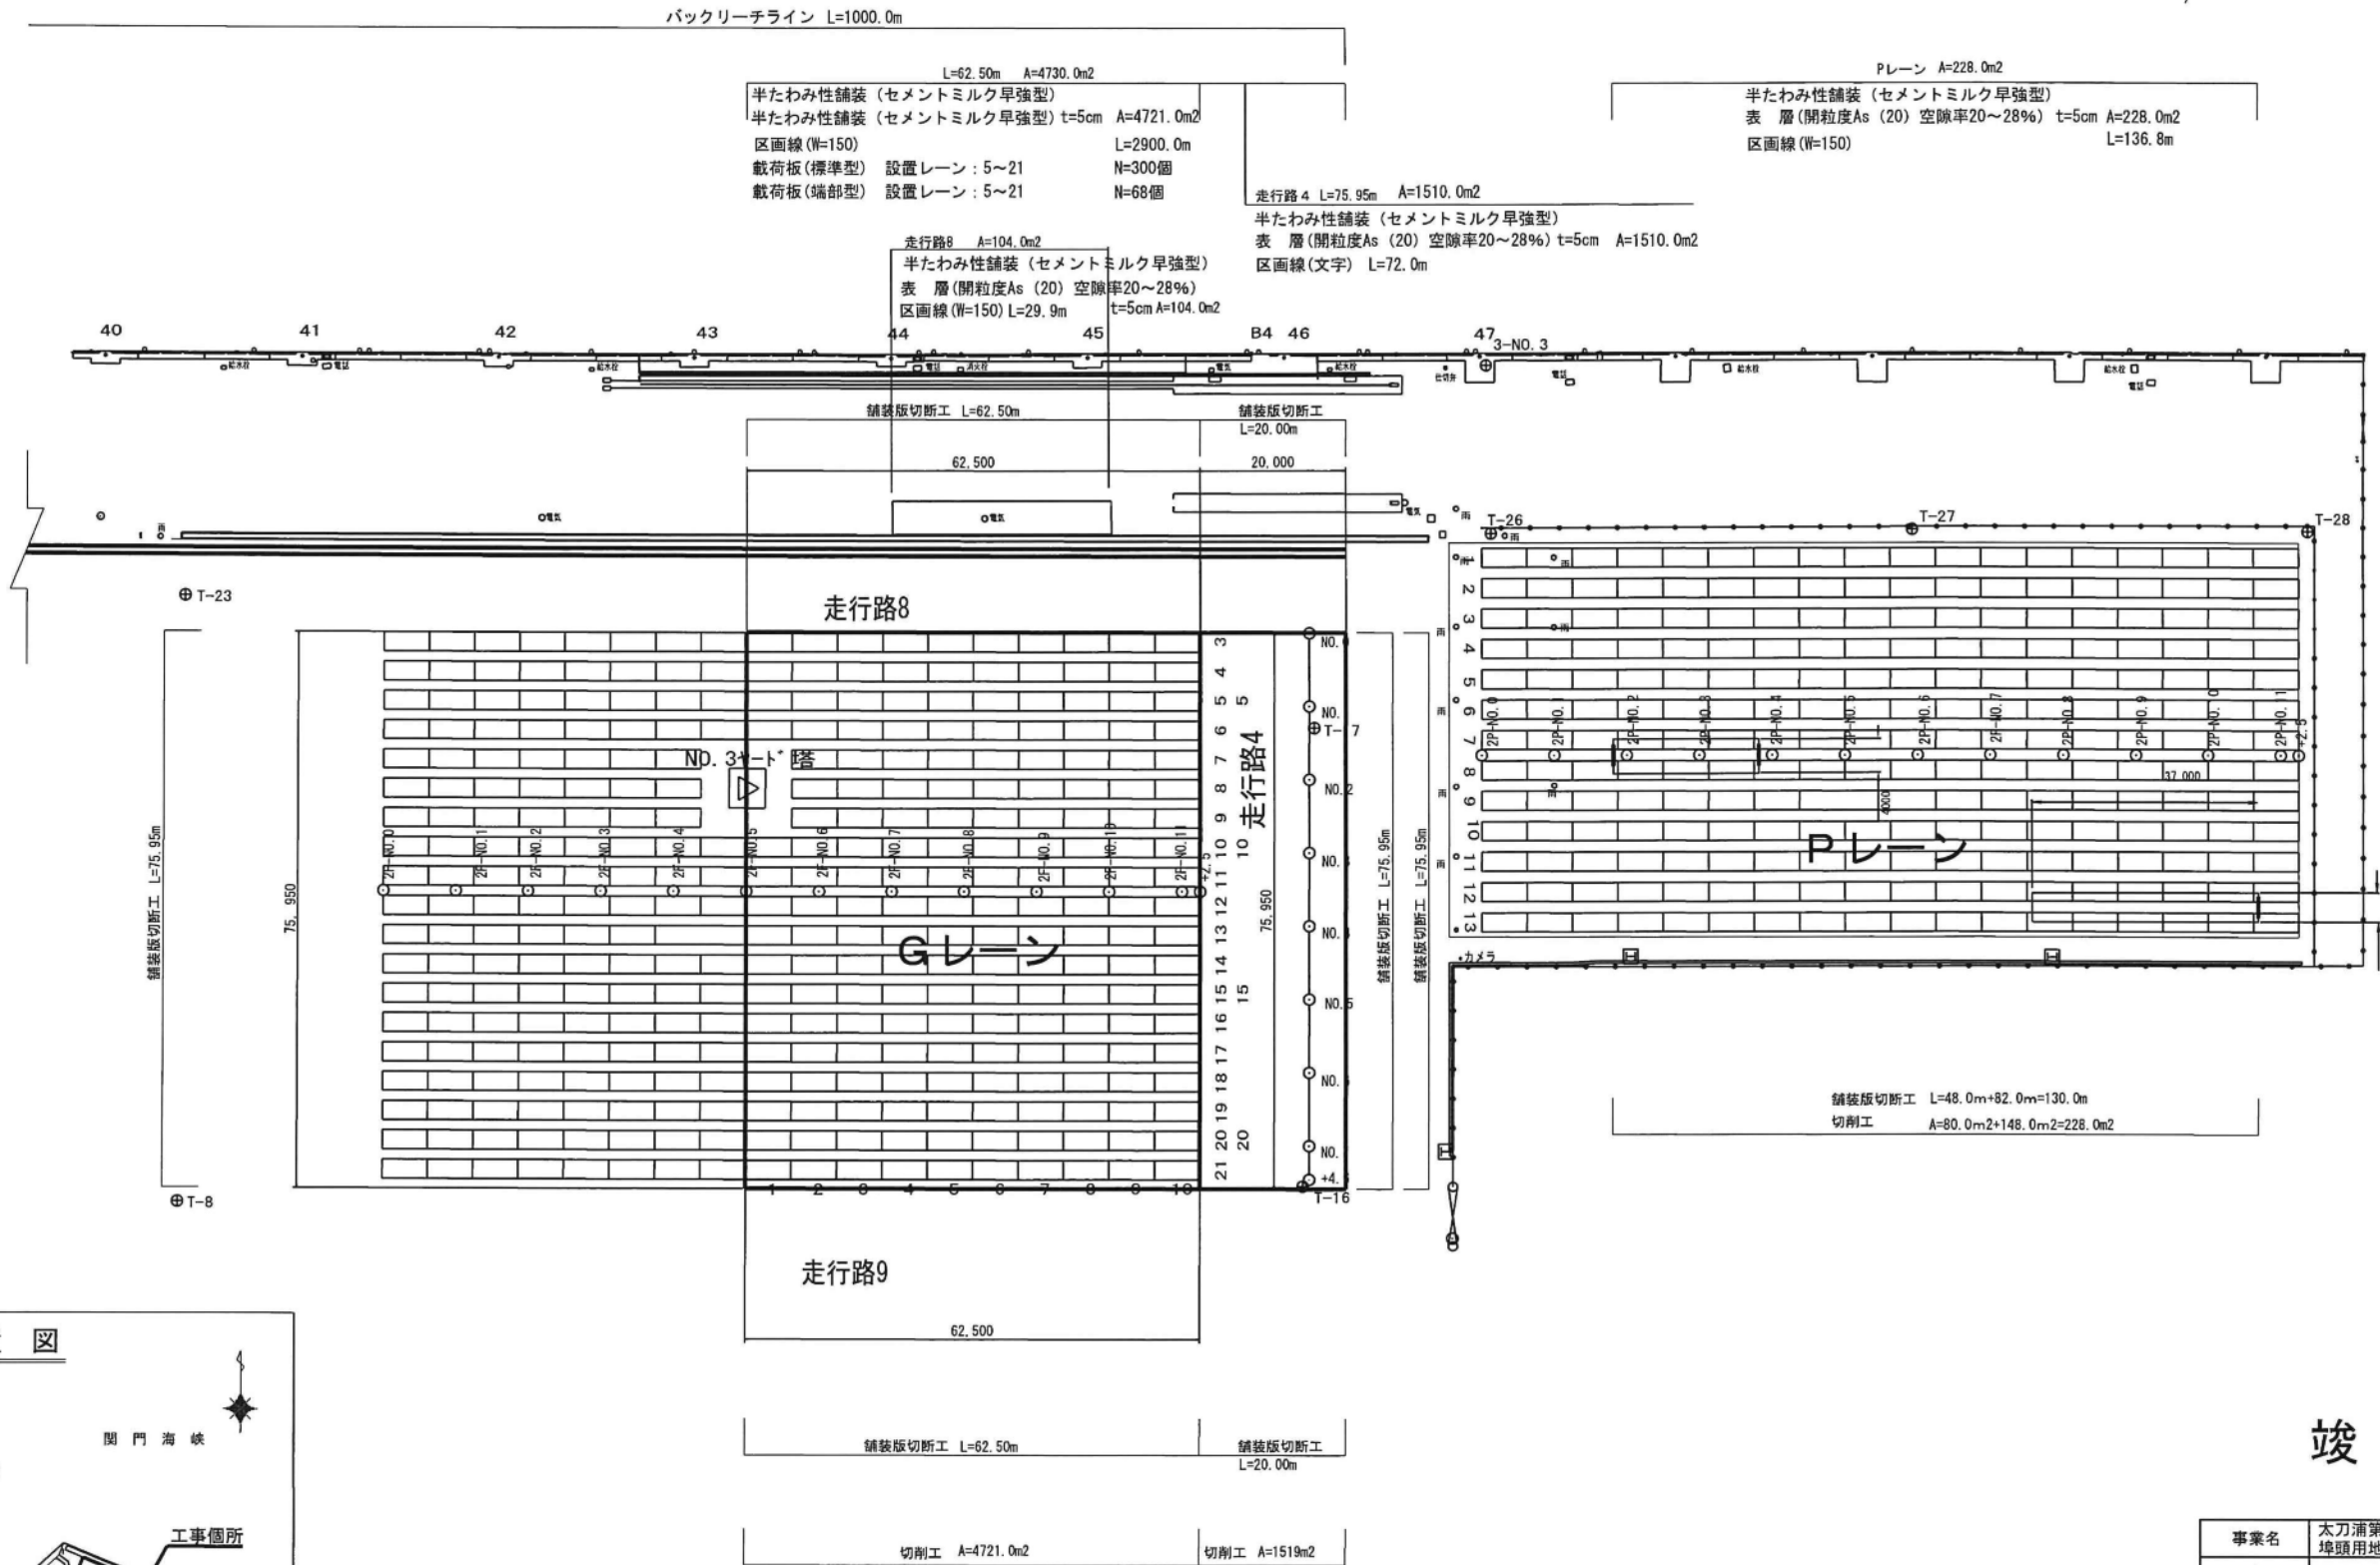

竣工図

事業名	太刀浦第2コンテナターミナル埠頭用地整備事業		
工事名	太刀浦第2コンテナターミナル舗装工事 (4)		
図面名	計画平面図 Gレーン, Pレーン, 走行路4		
縮尺	S=1:1000	図面番号	2/10
設計年月日	令和4年6月		
北九州市港湾空港局			