


標準断面図 S=1/200 u:m

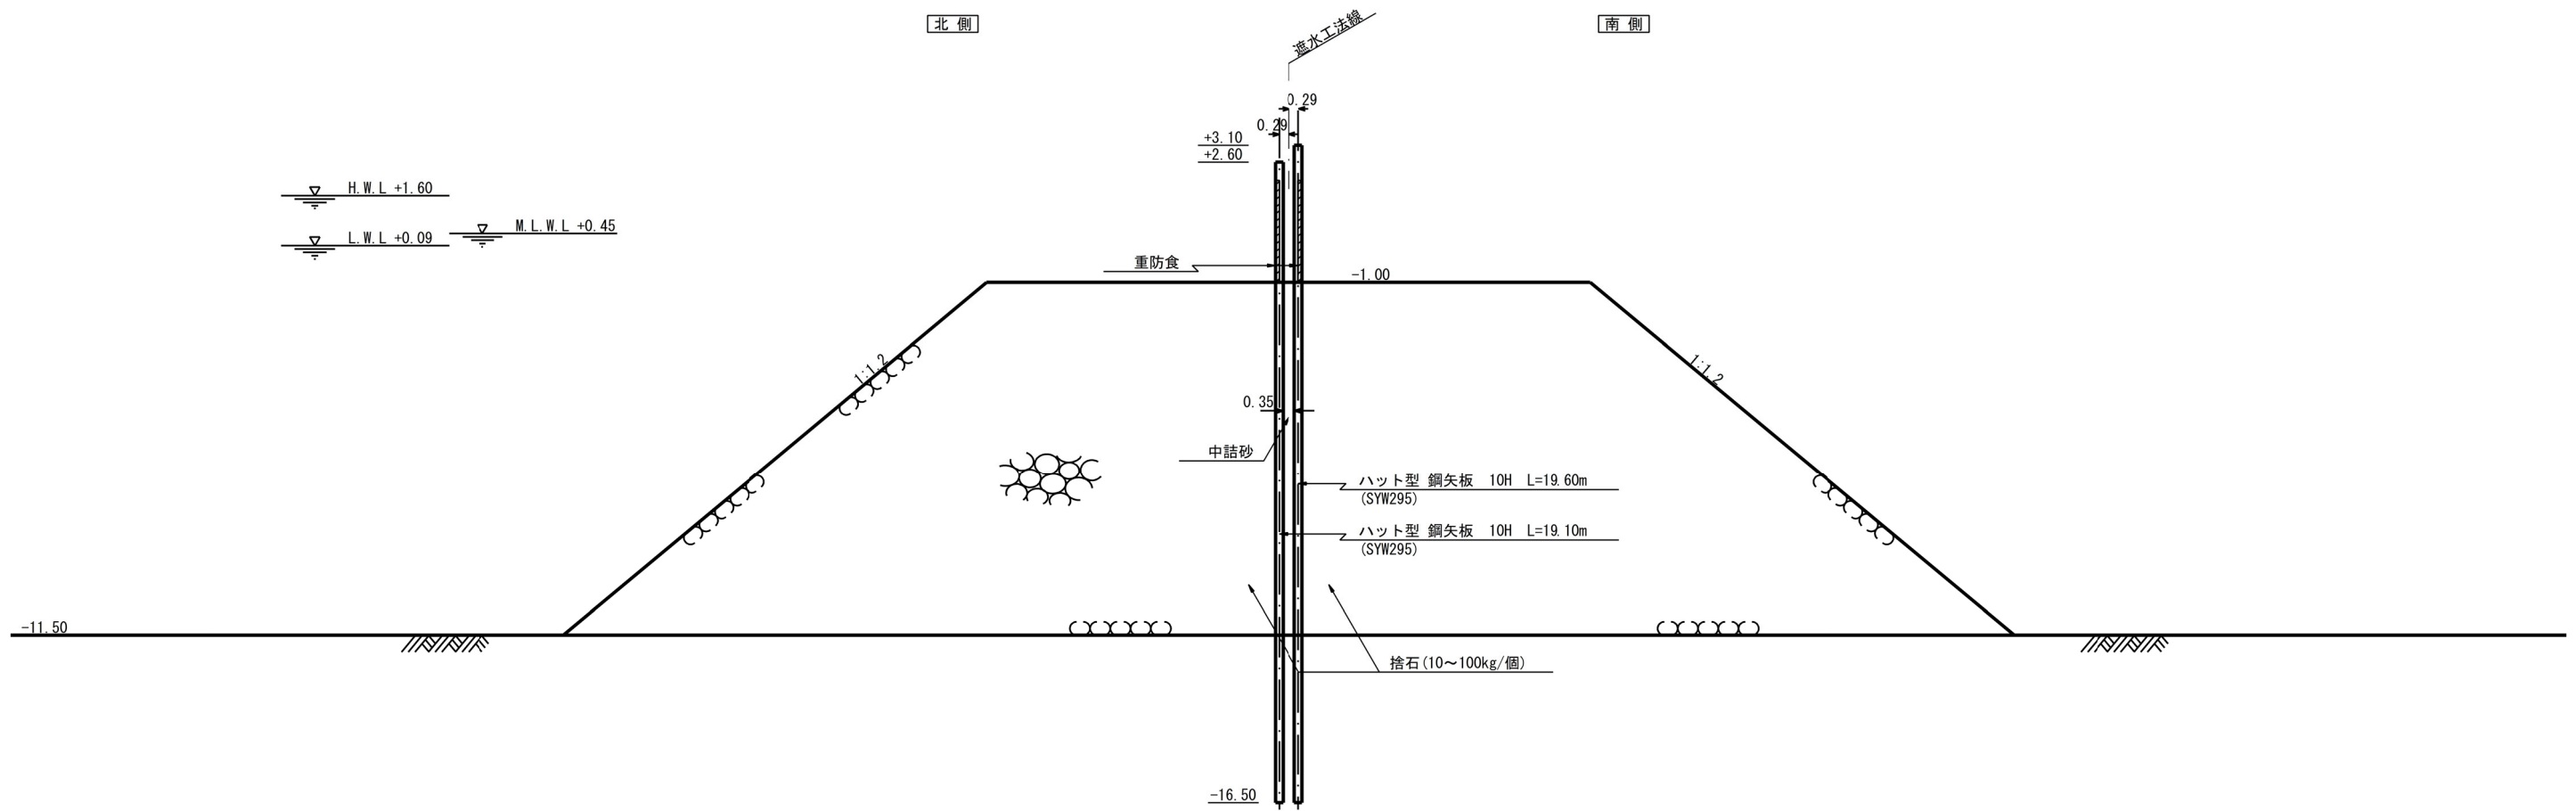

竣工図

事業名	響灘東地区処分場整備事業		
工事名	廃棄物響灘東(中仕切)護岸工事(4-2)		
図面名	標準断面図		
縮尺	1/200	図面番号	10葉之内3
設計年月	令和4年4月		
北九州市港湾空港局			