竣　工　図

平　面　図　S＝1/500

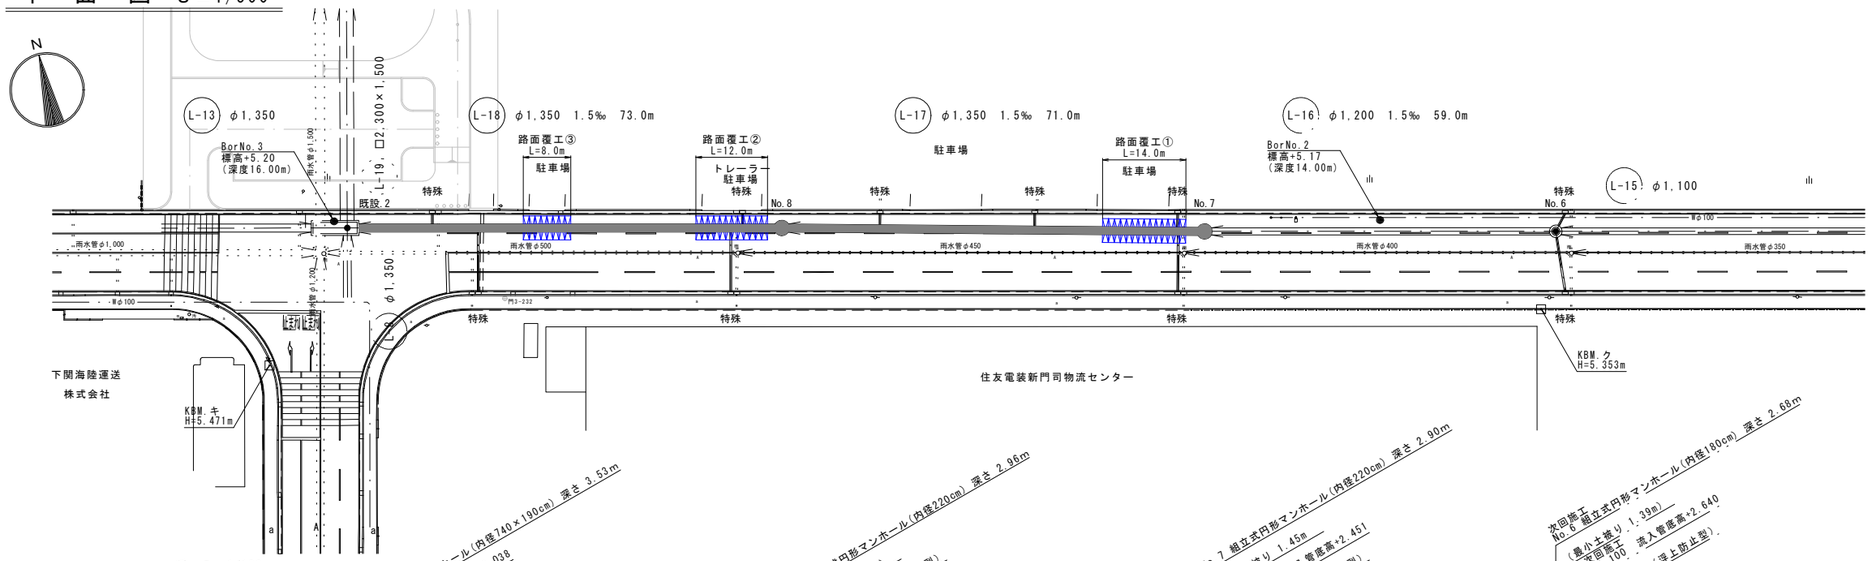

縦　断　図　縦　S＝1/100　横　S＝1/500

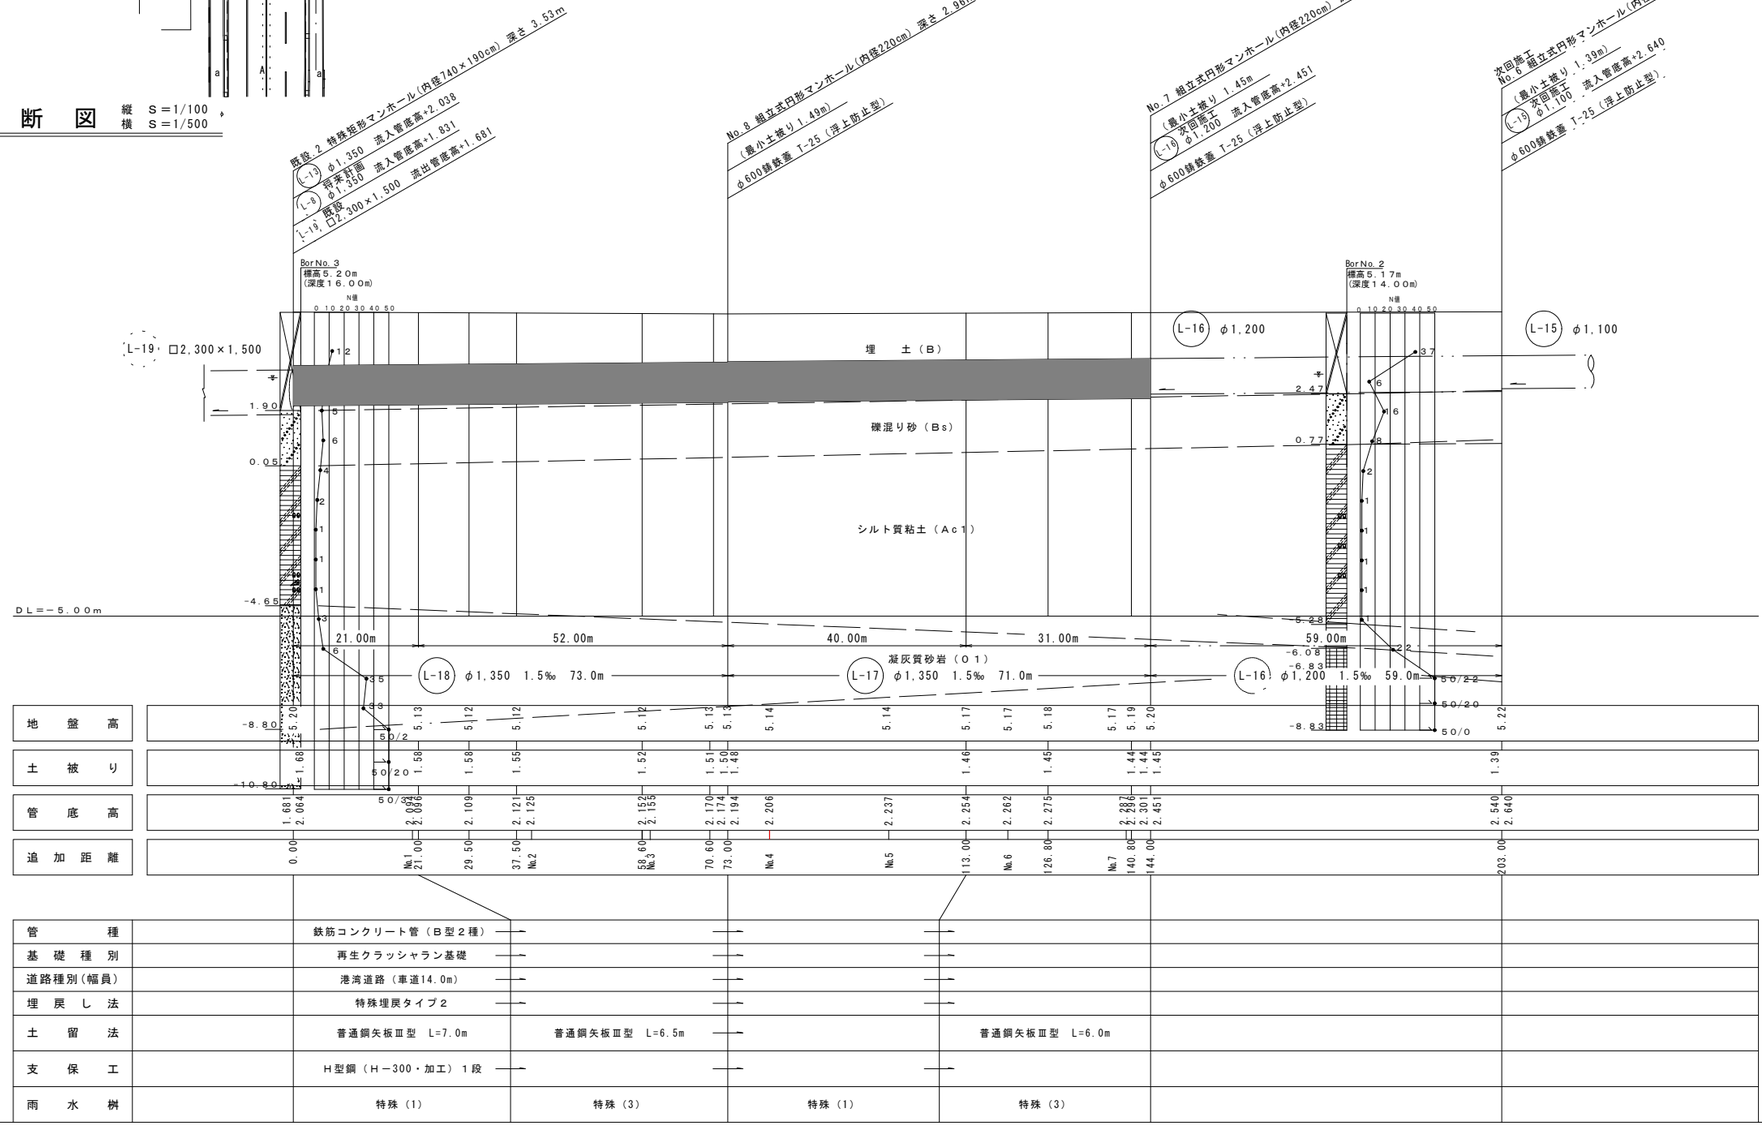

管　種		鉄筋コンクリート管（Ｂ型２種）		
基礎種別		再生クラッシャラン基礎		
道路種別（幅員）		港湾道路（車道14.0m）		
埋戻し法		特殊埋戻タイプ２		
土留法	普通鋼矢板Ⅲ型 L=7.0m	普通鋼矢板Ⅲ型 L=6.5m		普通鋼矢板Ⅲ型 L=6.0m
支保工	Ｈ型鋼（Ｈ－300・加工）１段			
雨水桝	特殊（1）	特殊（3）	特殊（1）	特殊（3）

水準基標			
所在地	区	門司	門司
	町名	新門司北二丁目	新門司北二丁目
	目標	鉄天端	鉄天端
標高（M）		五.三五三	五.四七一
備考		KBM.ク	KBM.キ

凡　例

円形マンホール（内径70cm）		汚水桝３号	
矩形マンホール（内法60cm×90cm）		汚水桝４号	
円形マンホール（内径90cm）		幹線管きょ	
角形マンホール（内径90cm×120cm）		枝線管きょ	
円形マンホール（内径120cm）		管渠番号	幹線 枝線
円形マンホール（内径150cm）		計画管きょ	
円形マンホール（内径180cm）		新設管きょ	
円形マンホール（内径200cm）		既設管きょ	
円形マンホール（内径220cm）		立ち上りマンホール	
特殊マンホール		流水方向	
階段マンホール		水道管	W
分水マンホール		ガス管	G
副管付マンホール		電信電話ケーブル	NTT
雨水桝Ａ型		電力ケーブル	E
雨水桝Ｂ型		ベンチマーク	B.M
雨水桝Ｃ型		消火栓	F
雨水桝Ｄ型		井戸	
汚水桝１号		塩ビ製汚水桝	①-⑤
汚水桝２号		官民境界マンホール	
小型マンホール（内径30cm）		特殊マンホール（円形）	

路　線　詳　細　図

L-18　L-17　L-16

事業名	新門司埋立地造成事業
工事名	新門司北地区雨水管渠築造工事(2)
図面名	平面図・縦断図
縮尺	図示
図面番号	2／11
設計年月日	令和３年１月

北九州市港湾空港局