平　面　図　S=1:500

（太刀浦第二コンテナターミナル）

概略図　ノンスケール

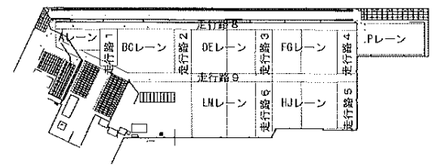

走行路1

半たわみ性舗装（セメントミルク早硬型）
表　層（開粒度As（20）空隙率20～28%）t=5cm　A=1,920m2

区画線（文字）　＊TPを含む　　L=170m

Aレーン

半たわみ性舗装（セメントミルク普通型）
表　層（開粒度As（20）空隙率20～28%）t=5cm　A=2,180m2

区画線（W=150）＊TPを含む　　L=1,630m
載荷板（標準型）　　N=110個
載荷板（端部型）　　N=32個

舗装版切断工 L=98.9m

エプロン部

半たわみ性舗装（セメントミルク早硬型）
表　層（開粒度ポリマーAs改質Ⅱ型（20）空隙率20～28%）　t=5cm　A=40.0m2
基層工・中間層工（粗粒度ポリマーAs改質Ⅱ型（20））　t=15cm

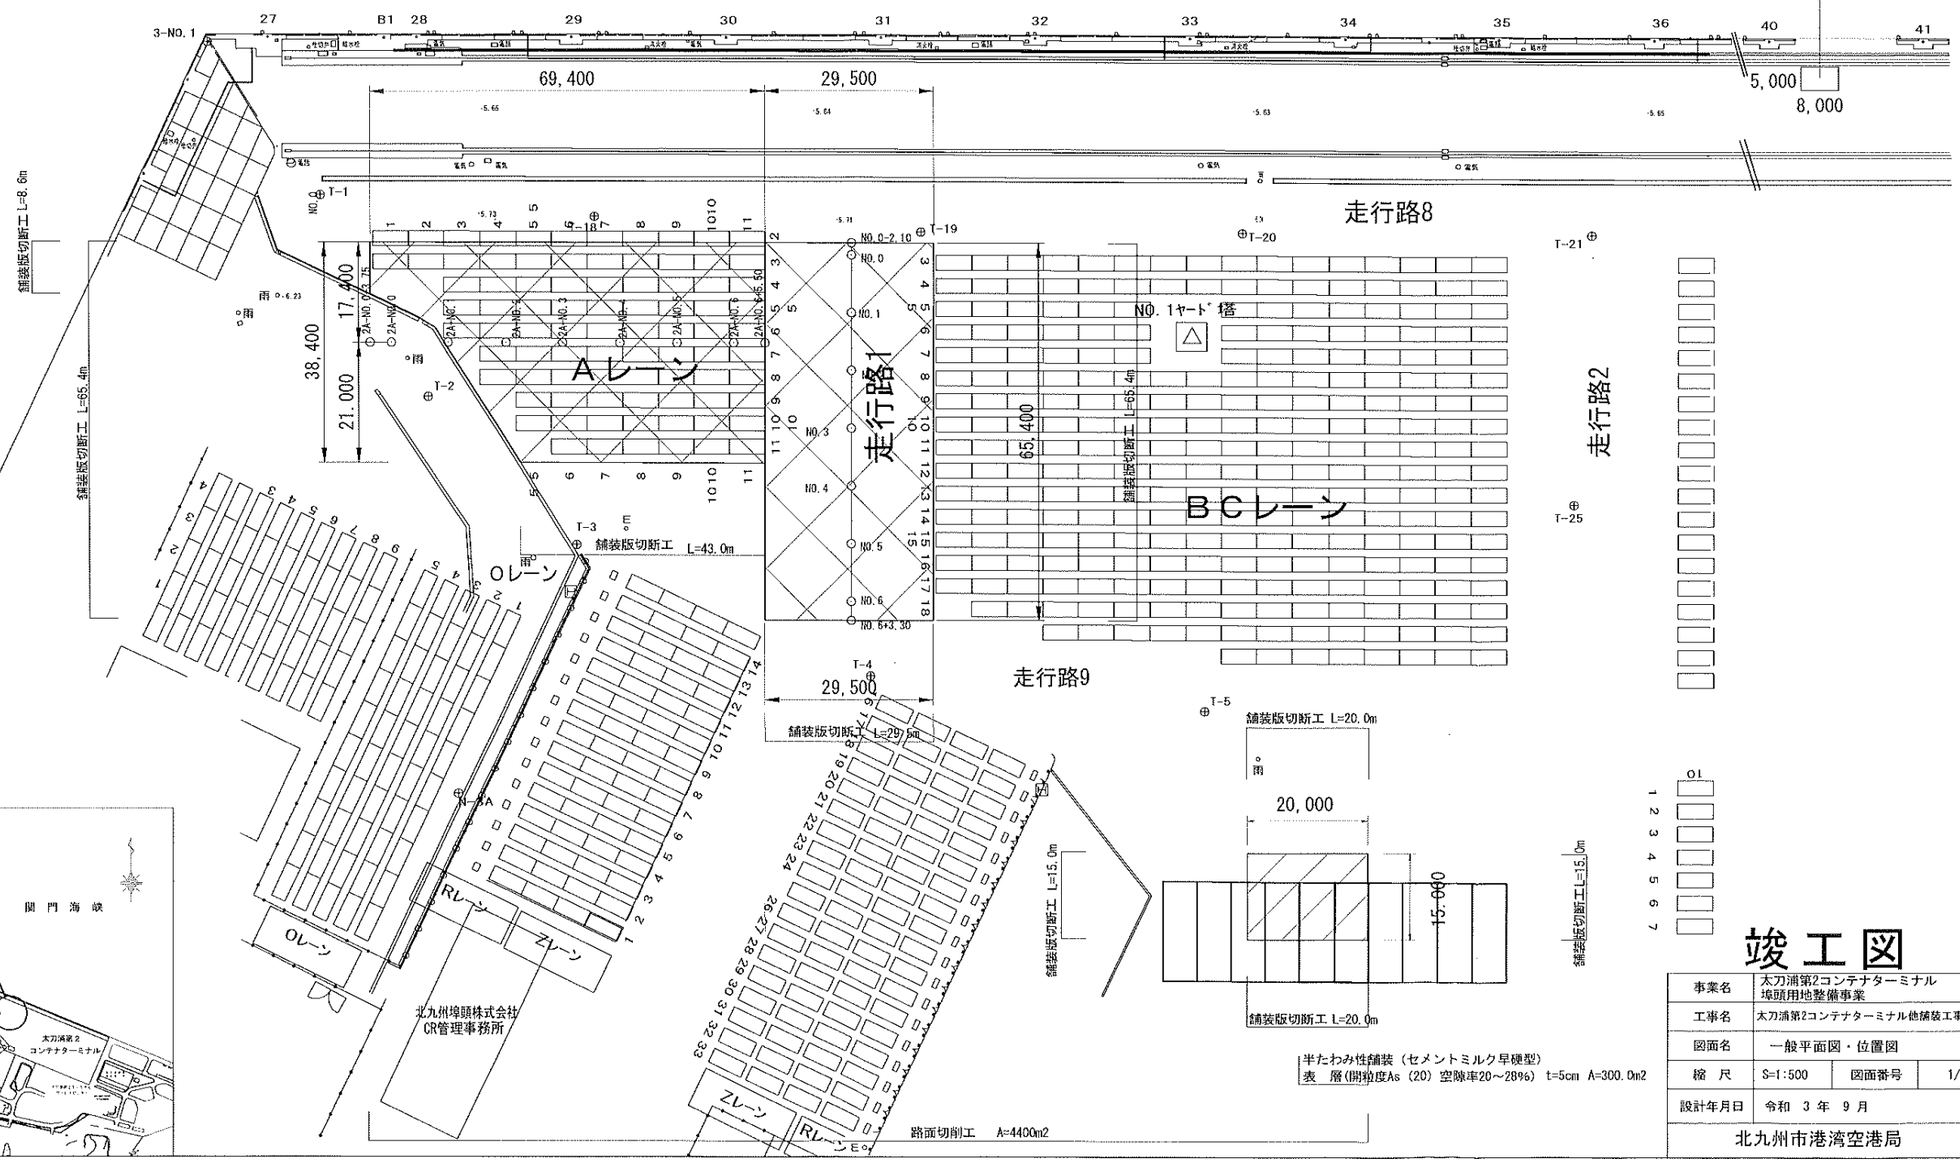

位　置　図

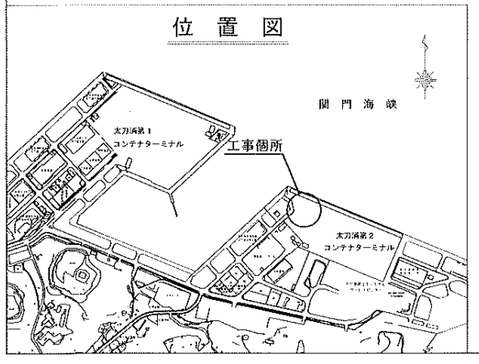

竣工図

事業名	太刀浦第2コンテナターミナル 埠頭用地整備事業		
工事名	太刀浦第2コンテナターミナル他舗装工事(3)		
図面名	一般平面図・位置図		
縮　尺	S=1:500	図面番号	1/9
設計年月日	令和　3　年　9　月		

北九州市港湾空港局